


3階建具伏図 1/100

工事名称 岸和田市立（仮称）第2市民センター新築工事	設計事務所名 株式会社 浪速設計事務所	印 南海建設株式会社	施工業者名 南海建設株式会社	印	図面名称 3階建具伏図				図面番号 A/83
					縮尺	1/100	年月日	平成 4 年 月 日	

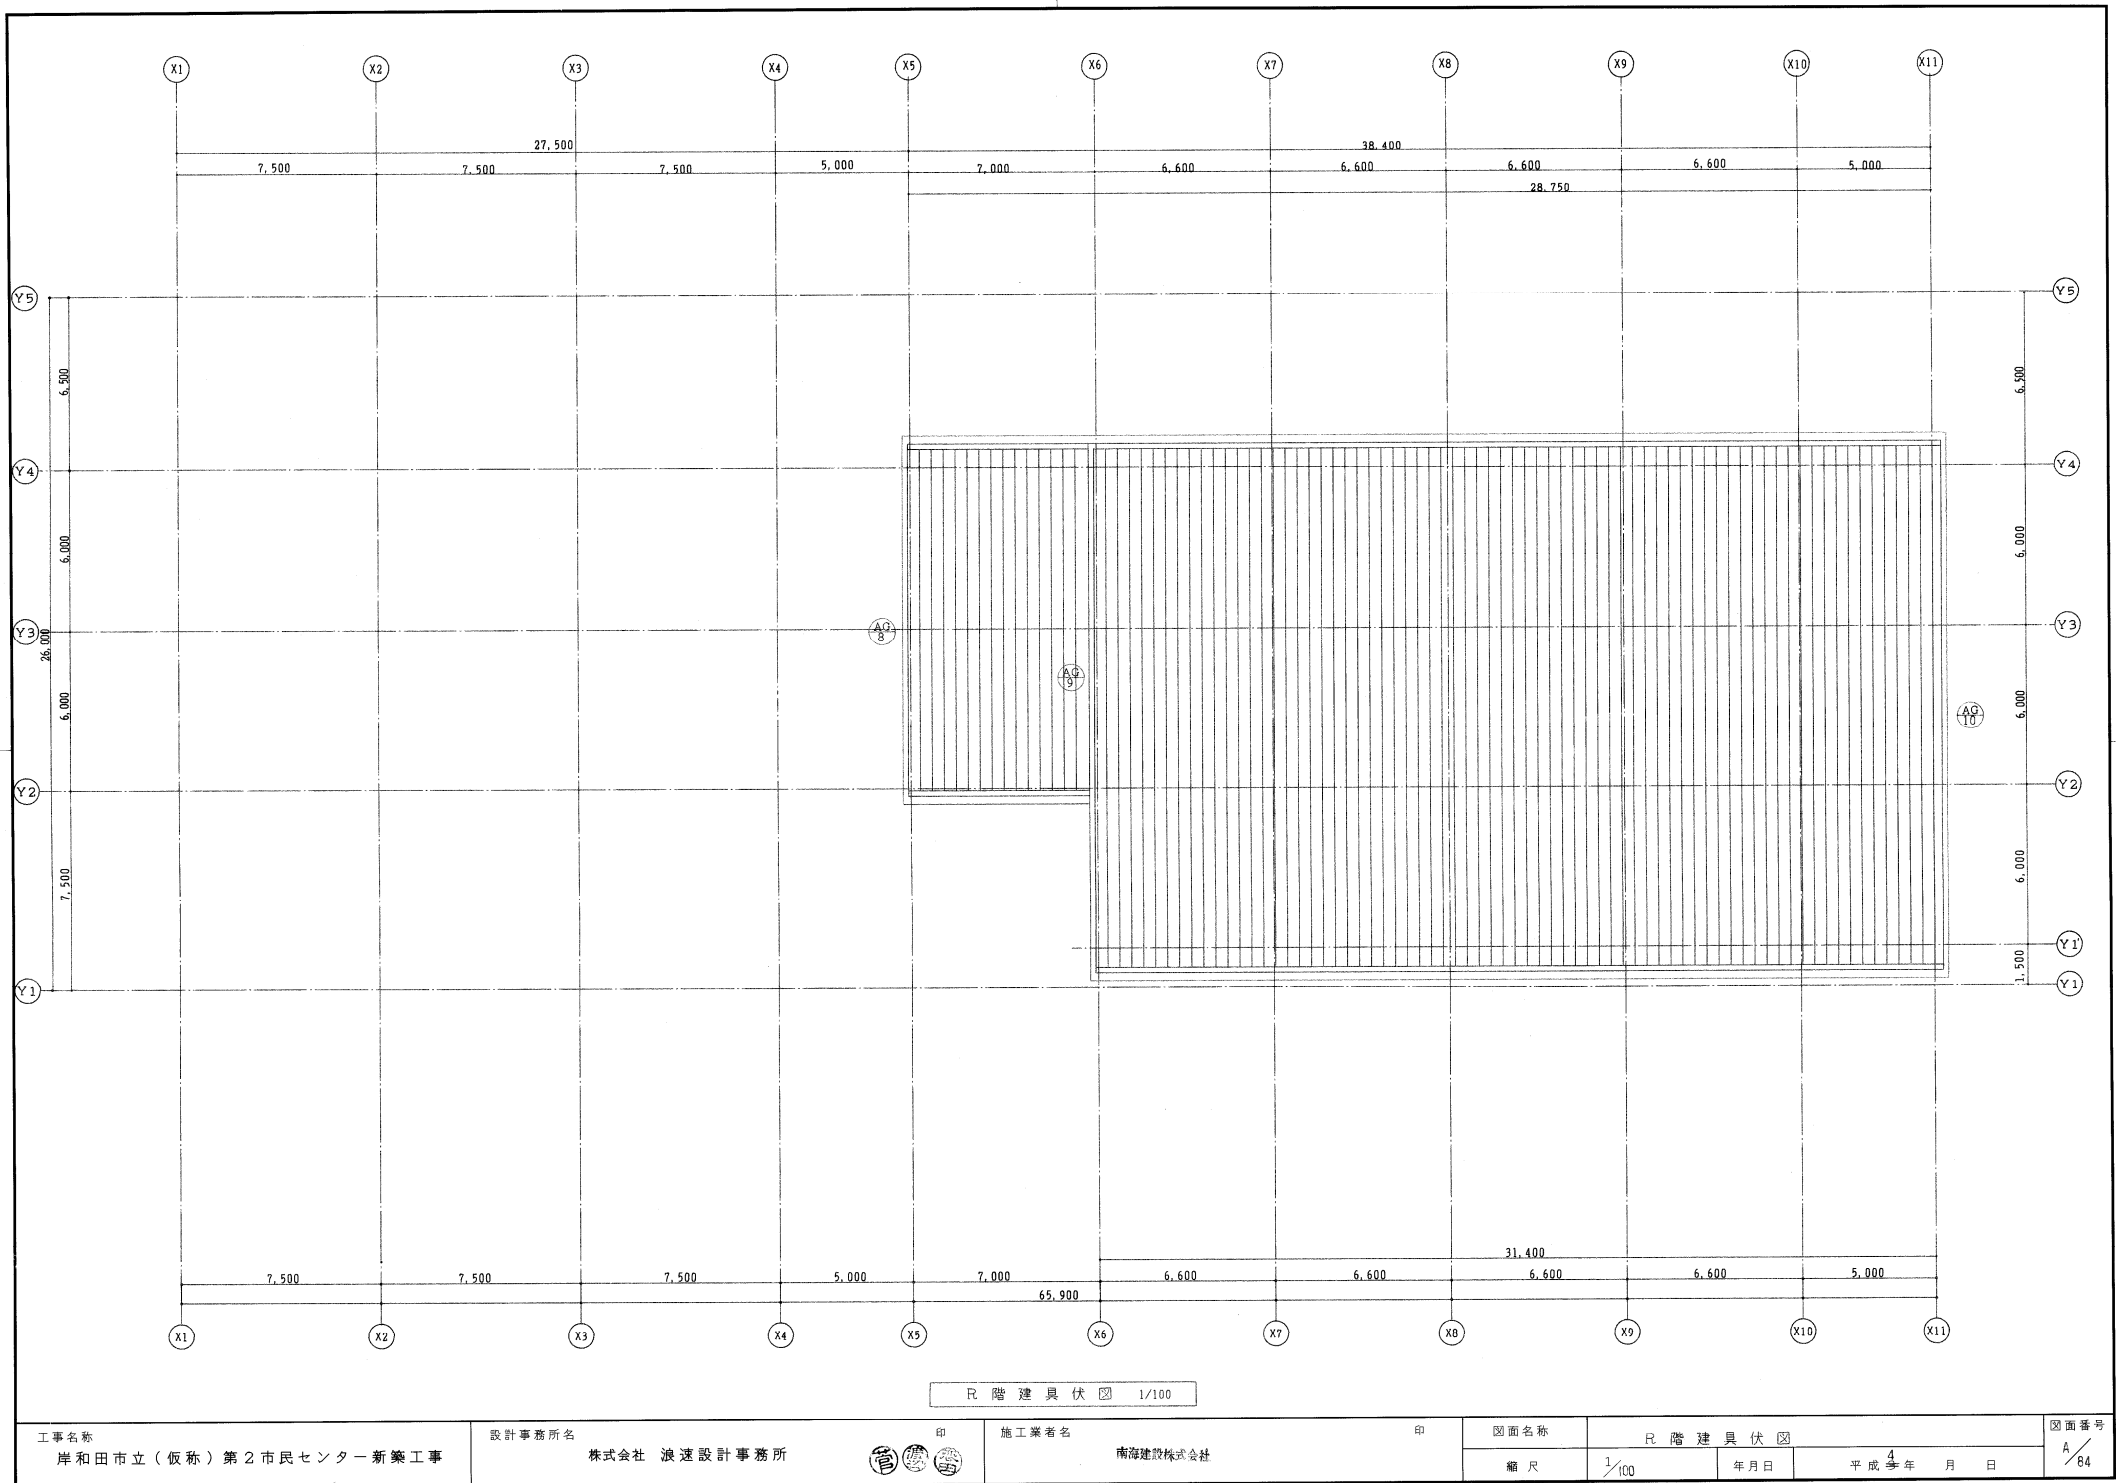


凡例

特記事項 1. ガラスの留付 2. 鋼管埋入は特記がない限りリンドとする。


建具表

記号	名称	PT-3	パーティション	PT-4	パーティション	SR-1	スライディングウォール	SR-2	スライディングウォール
図面									
数量		1	1			2	1		
仕上		鋼板の0.6mmミニ樹脂板付塗装	鋼板の0.6mmミニ樹脂板付塗装			ビニールクロス	SOP		
見込		52	52			100	60		
種	見込 形状								
補子									
補子取付用シール									
金物		付属金物一式	付属金物一式			メーカー仕様	メーカー仕様		
備考									
記号	名称	A-1	アコーディオンドア	A-2	アコーディオンドア	A-3	アコーディオンドア		
図面									
数量		1	1	1					
仕上		塩化ビニール	塩化ビニール	塩化ビニール					
見込		メーカー仕様	メーカー仕様	メーカー仕様					
種	見込 形状								
補子									
補子取付用シール									
金物		メーカー仕様	メーカー仕様	メーカー仕様					
備考									
記号	名称	AW-1							
図面									
数量									
仕上									
見込									
種	見込 形状								
補子									
補子取付用シール									
金物									
備考									
凡例									

* 図面記載の設備記号は下記とす

A	HP 1.2 - 3P (25)	(目 目 板)
B	HP 1.2 - 5P (25)	(〃)
C	HP 1.2 - 10P (31)	(〃)
D	HP 1.2 - 5P (25)	(閉 排 障)
E	HP 1.2 - 7P (25)	(〃)ア 開 閉

図面記号：シヤ-7-電動式

NO	NO
1	1
2	3, 4
3	3
4	2, 5


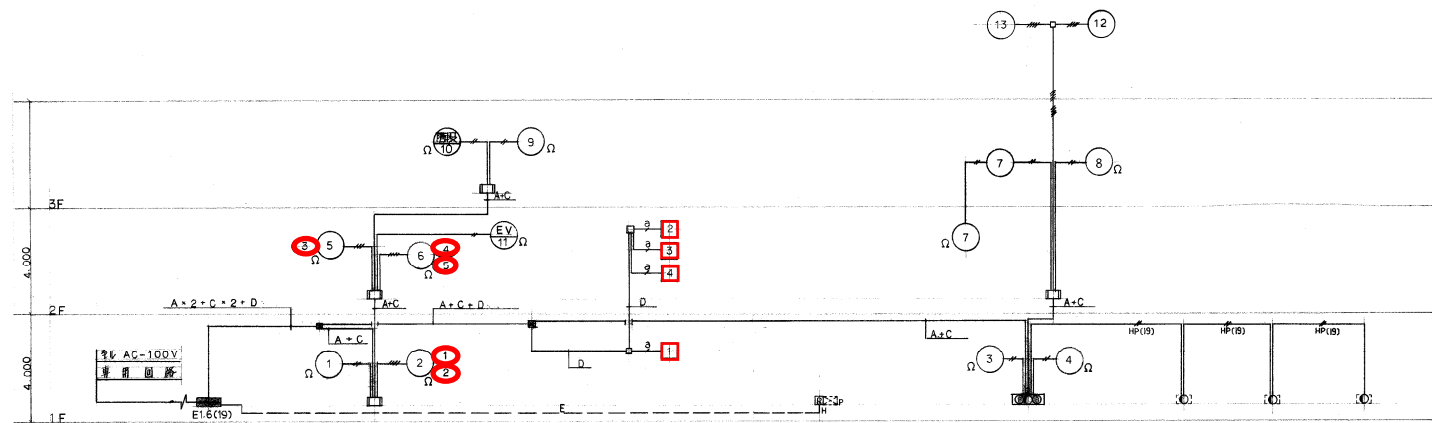





図 1

記号	名 称	備 考
①	目 目 板	目 目 板 型 式 P 型 1 級 15 回 線
②	目 目 板	目 目 板 型 式 P 型 1 級 5 回 線
③	目 目 板	目 目 板 型 式 P 型 1 級 5 回 線


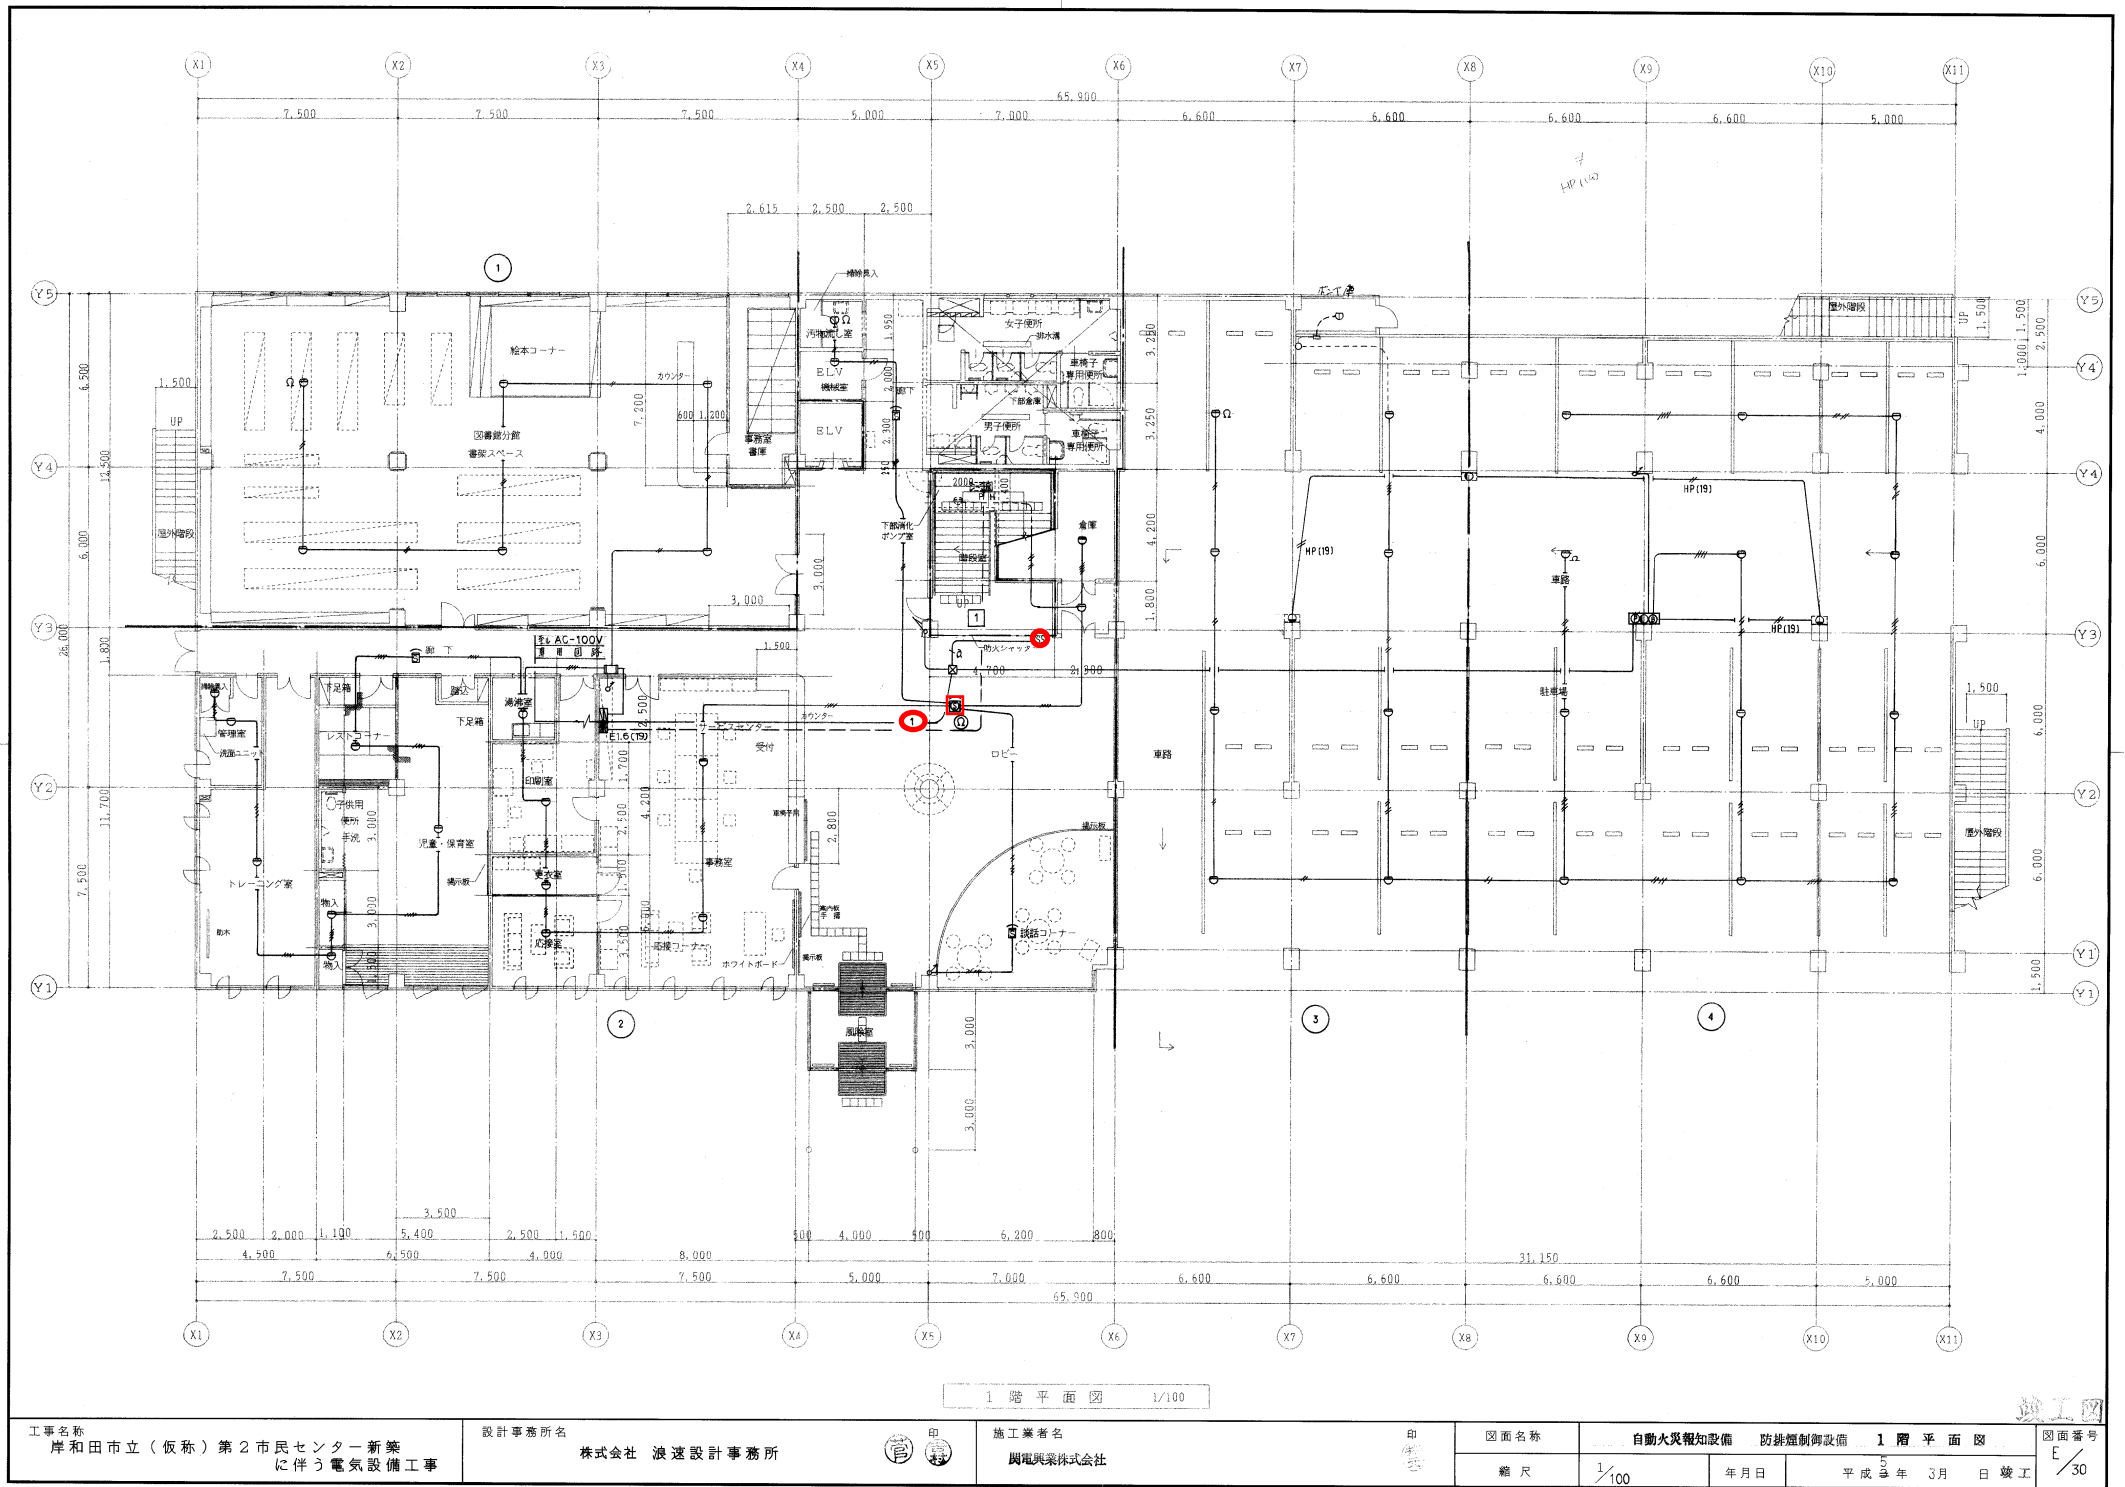

1階平面図 1/100

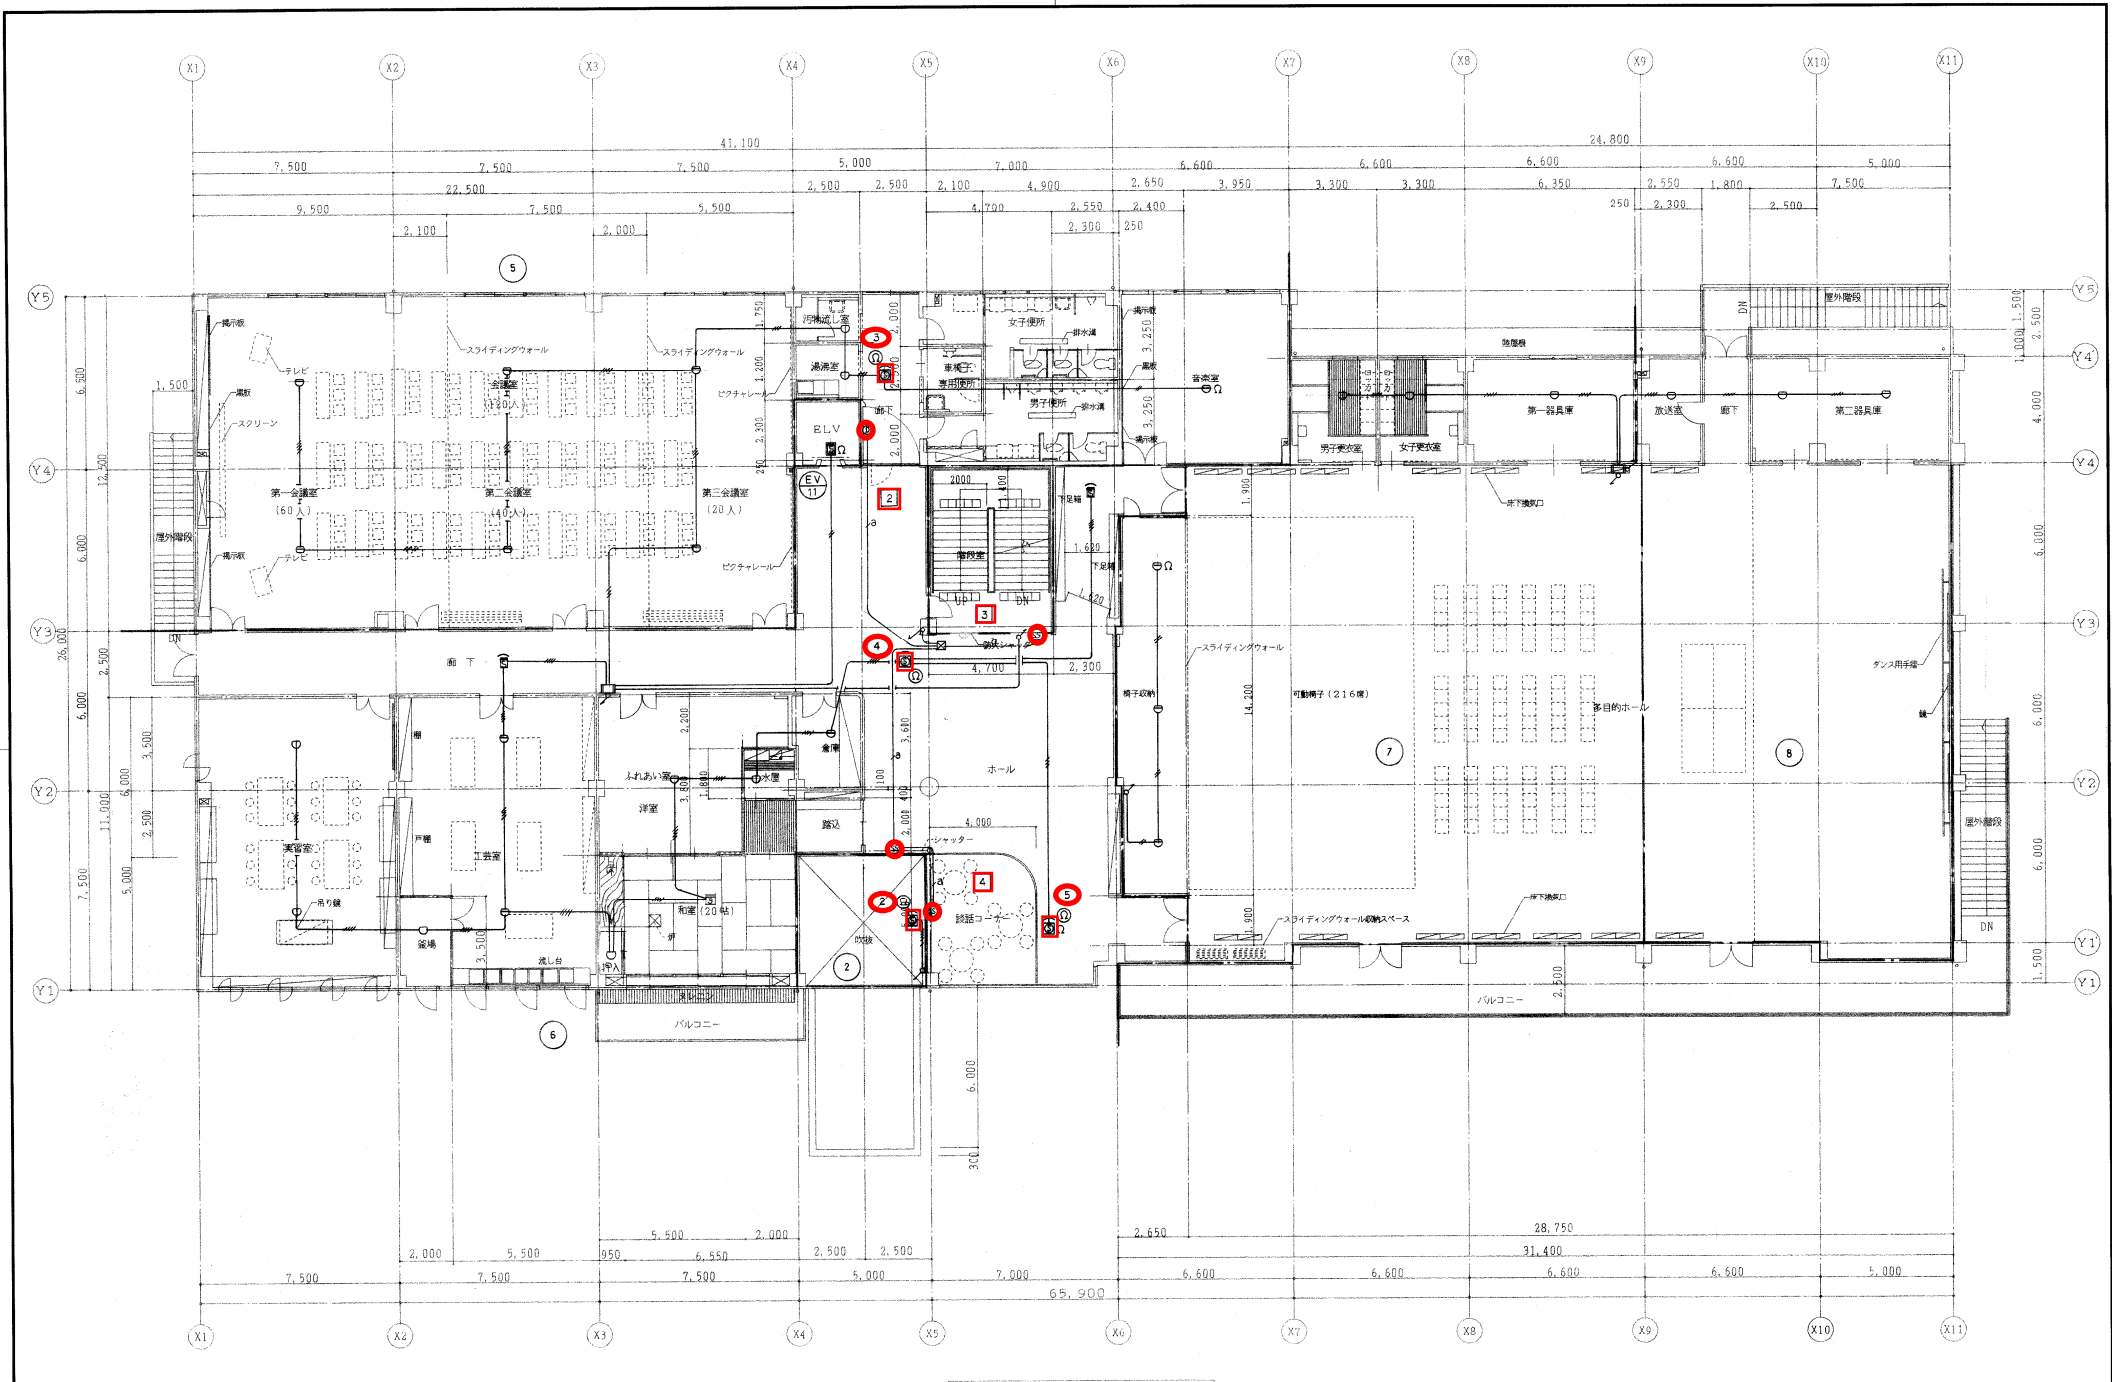
工事名称 岸和田市立（仮称）第2市民センター新築 に伴う電気設備工事	設計事務所名 株式会社 浪速設計事務所	印 	施工業者名 関電興業株式会社	印 	図面名称	自動火災報知設備 防排煙制御設備 1 階 平 面 図			図面番号 E / 30
					縮 尺	1 / 100	年月日	平成 5 年 3 月 日 竣工	



2 階 平 面 図 1/100

竣工図


工事名称 岸和田市立（仮称）第2市民センター新築 に伴う電気設備工事	設計事務所名 株式会社 浪速設計事務所	印 	施工業者名 関電興業株式会社	印 	図面名称	自動火災報知設備 防排煙制御設備 2 階 平 面 図			図面番号 E/31
					縮 尺	1/100	年 月 日	平成 5 年 3 月 日 竣工	

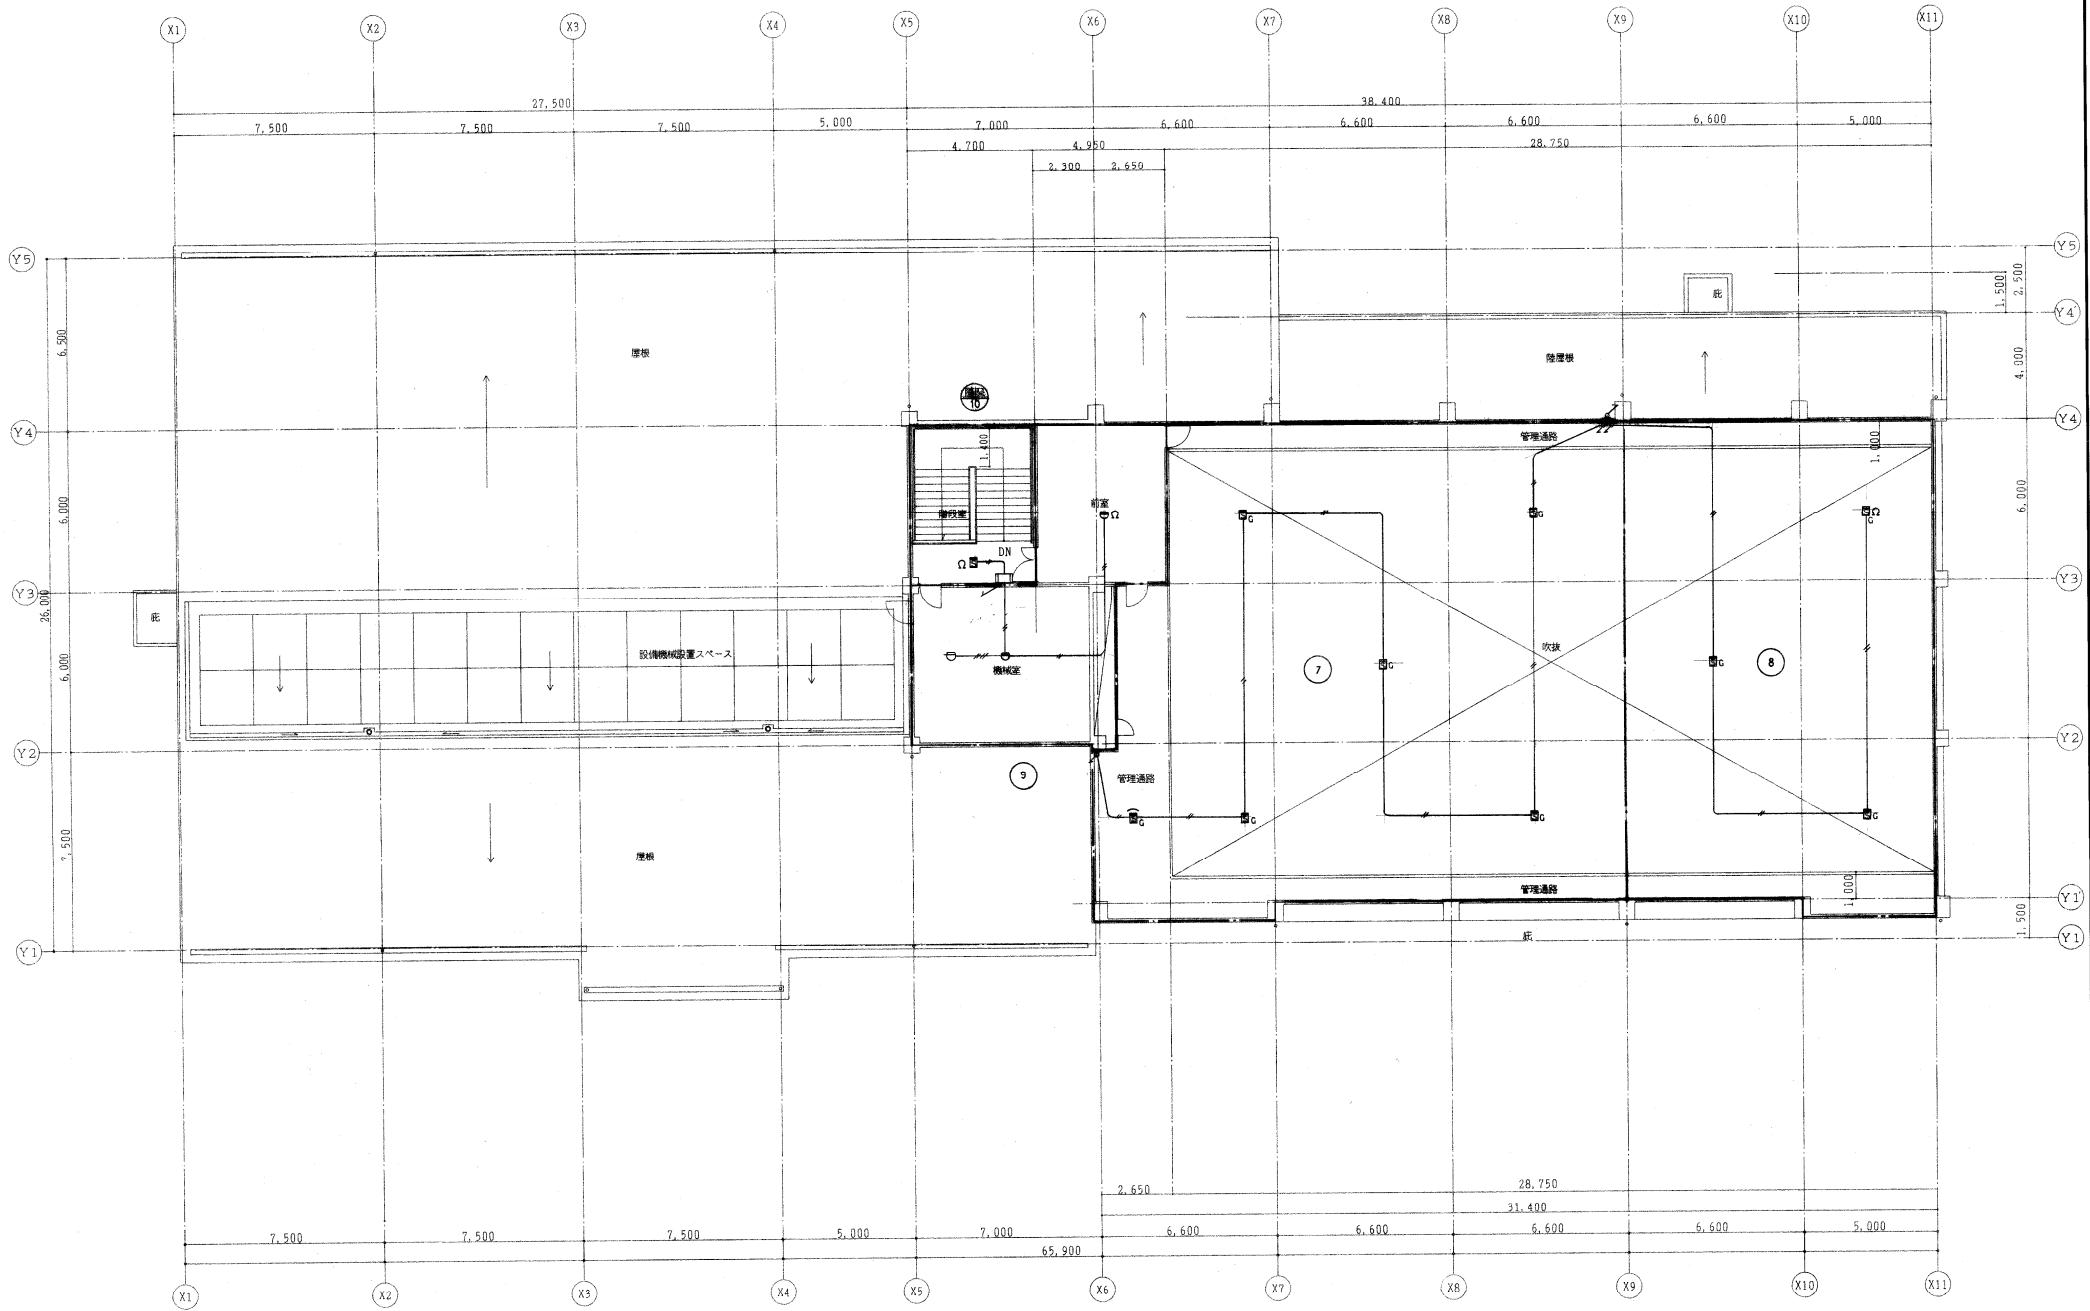

3 階 平 面 図 1/100

工事名称 岸和田市立（仮称）第2市民センター新築に伴う電気設備工事	設計事務所名 株式会社 渡邊設計事務所	印 施工業者名 関電興業株式会社	印 図面名称 自動火災報知設備 防排烟制御設備 3 階 平 面 図	図面番号 E/32		
				縮尺 1/100	年月日 平成 5 年 3 月 日 竣工	

竣工図

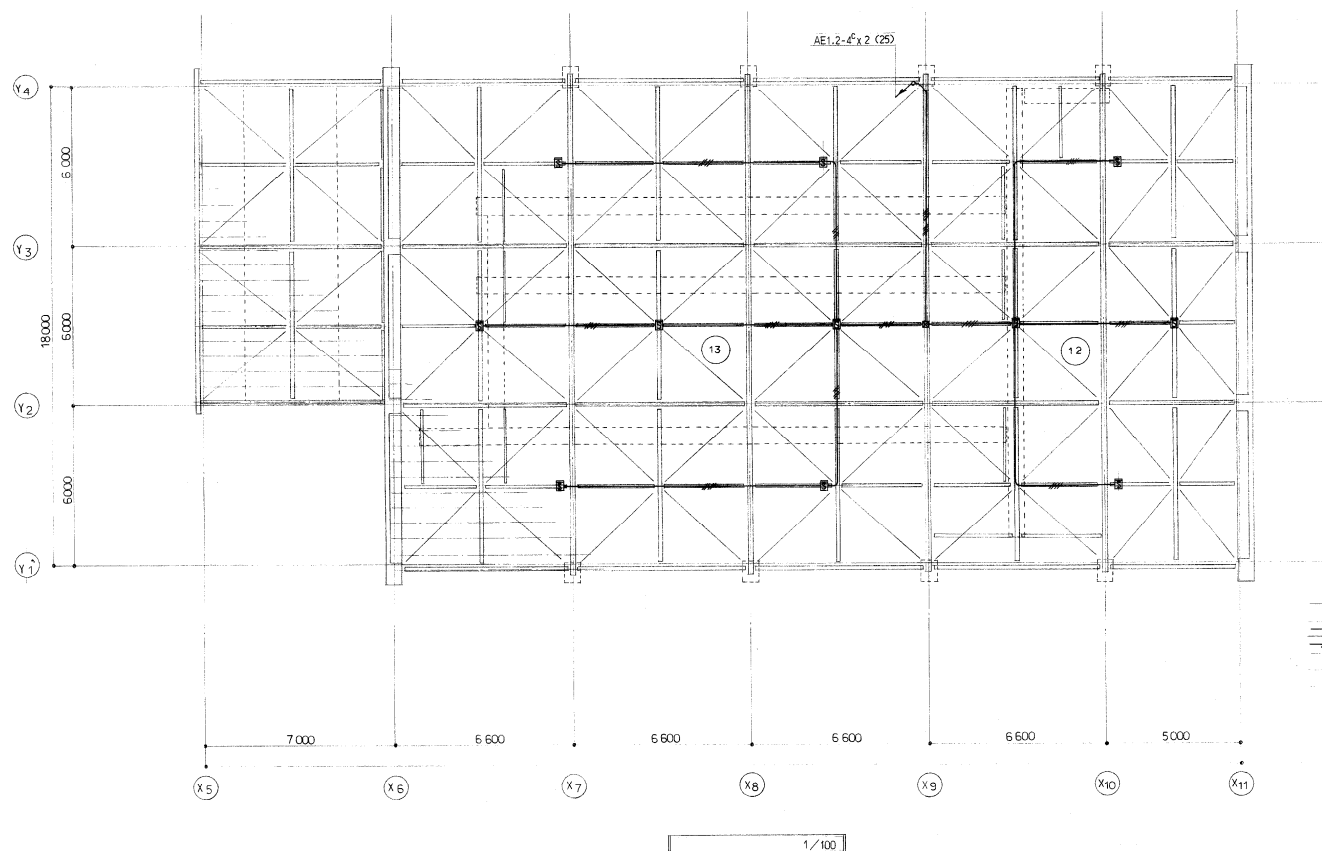

竣工図

工事名称
岸和田市立（仮称）第2市民センター新築
に伴う電気設備工事

設計事務所名
株式会社 浪速設計事務所

印
施工業者名
関電興業株式会社

印

図面名称	自動火災報知設備 防排煙制御設備 天井内和面図				図面番号 E/32A
縮尺	1/	年月日	平成5年 3月 日	竣工	