



竣工図



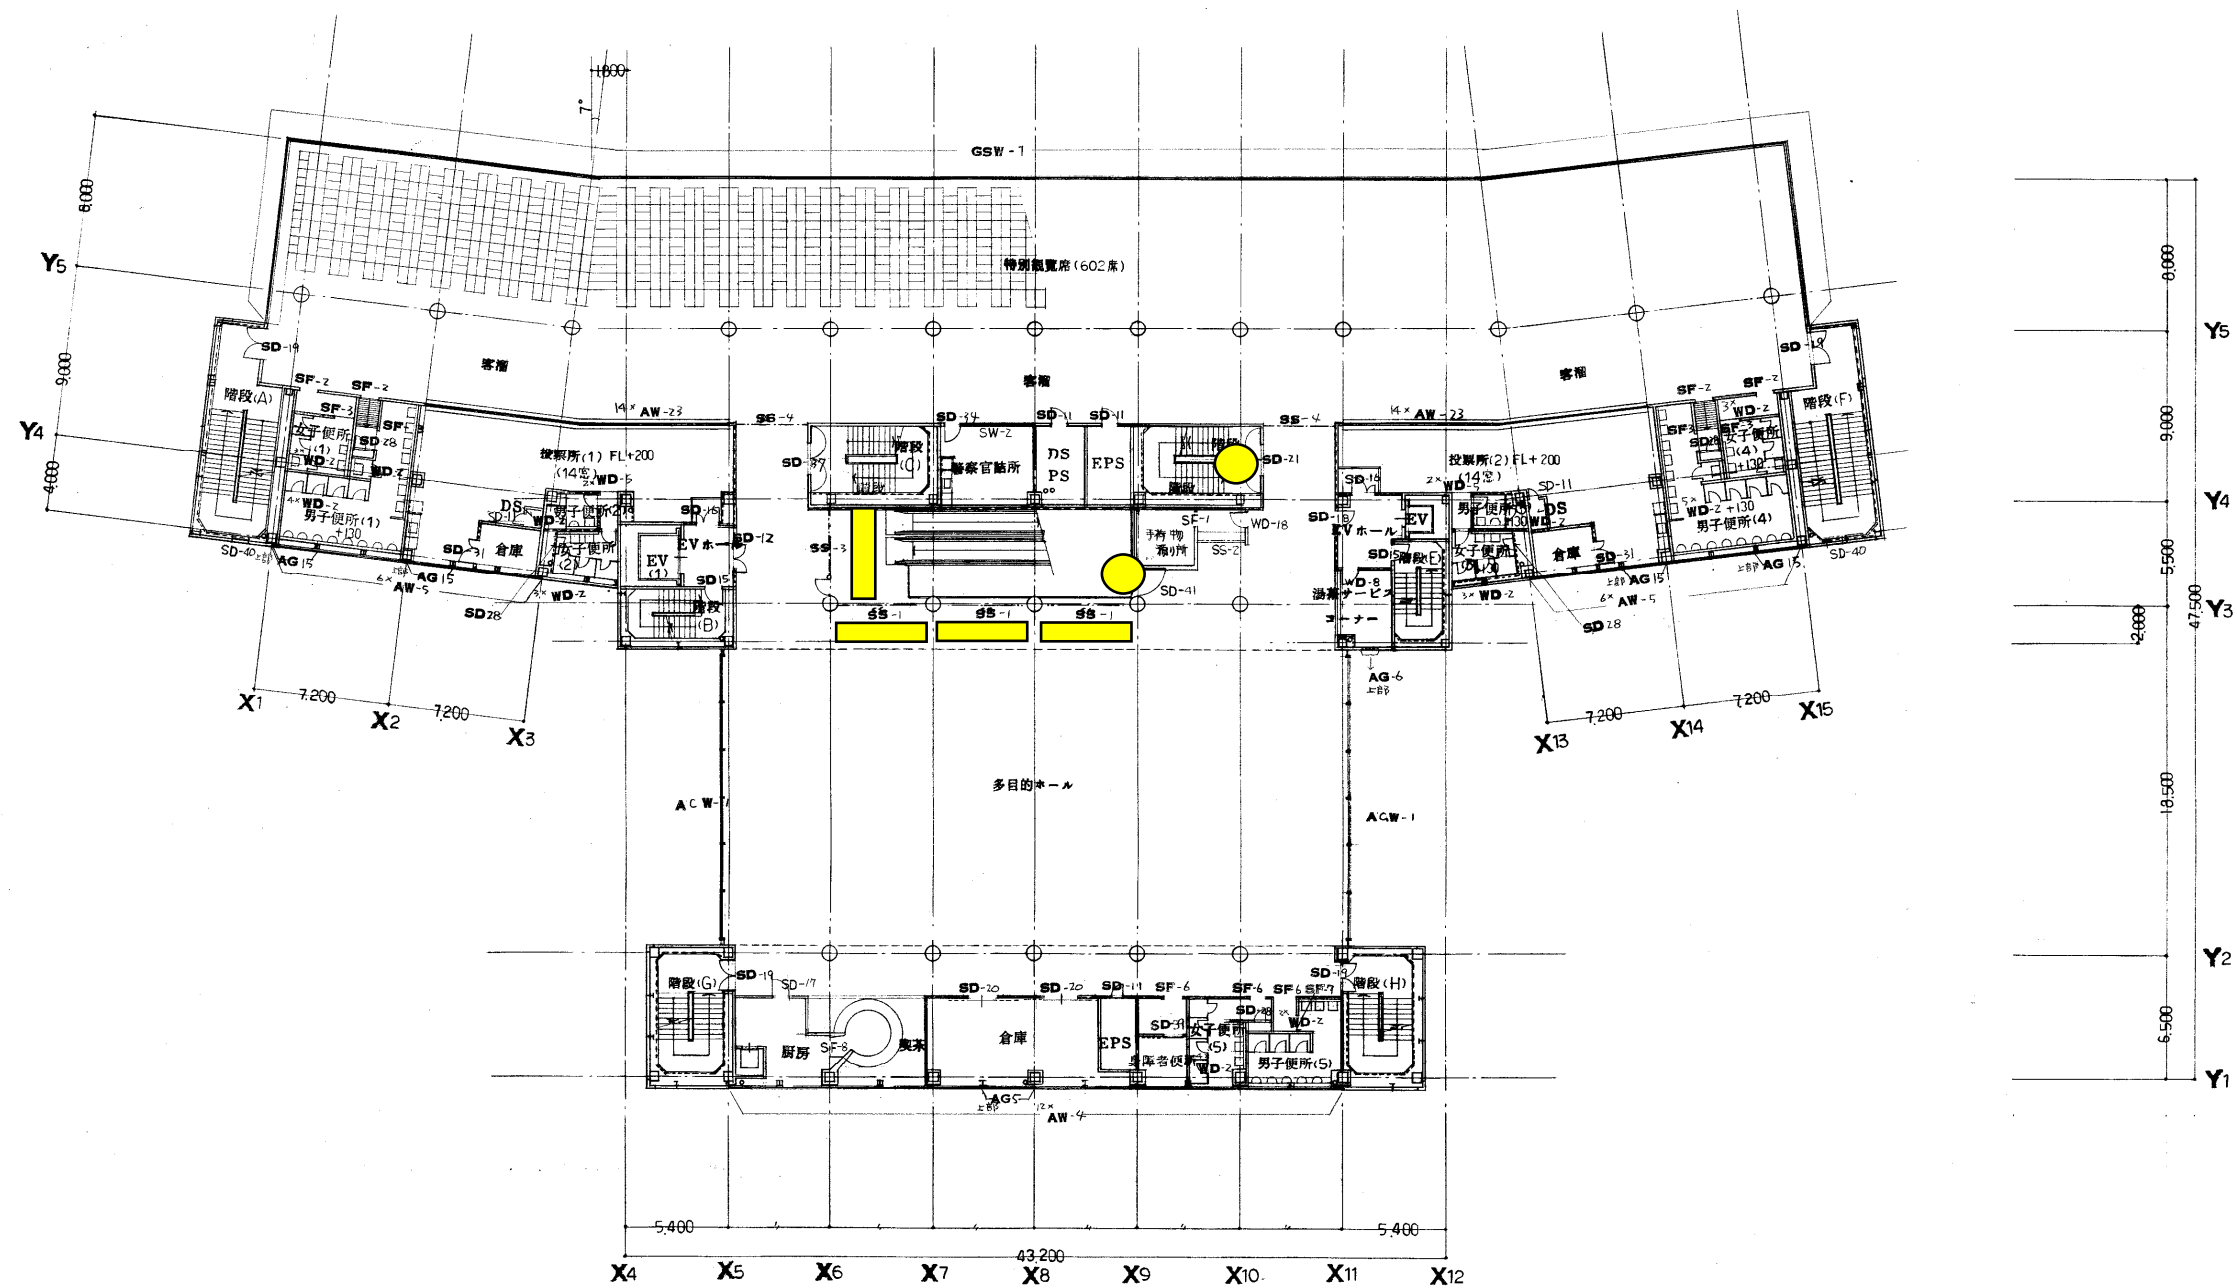


2 F

竣工


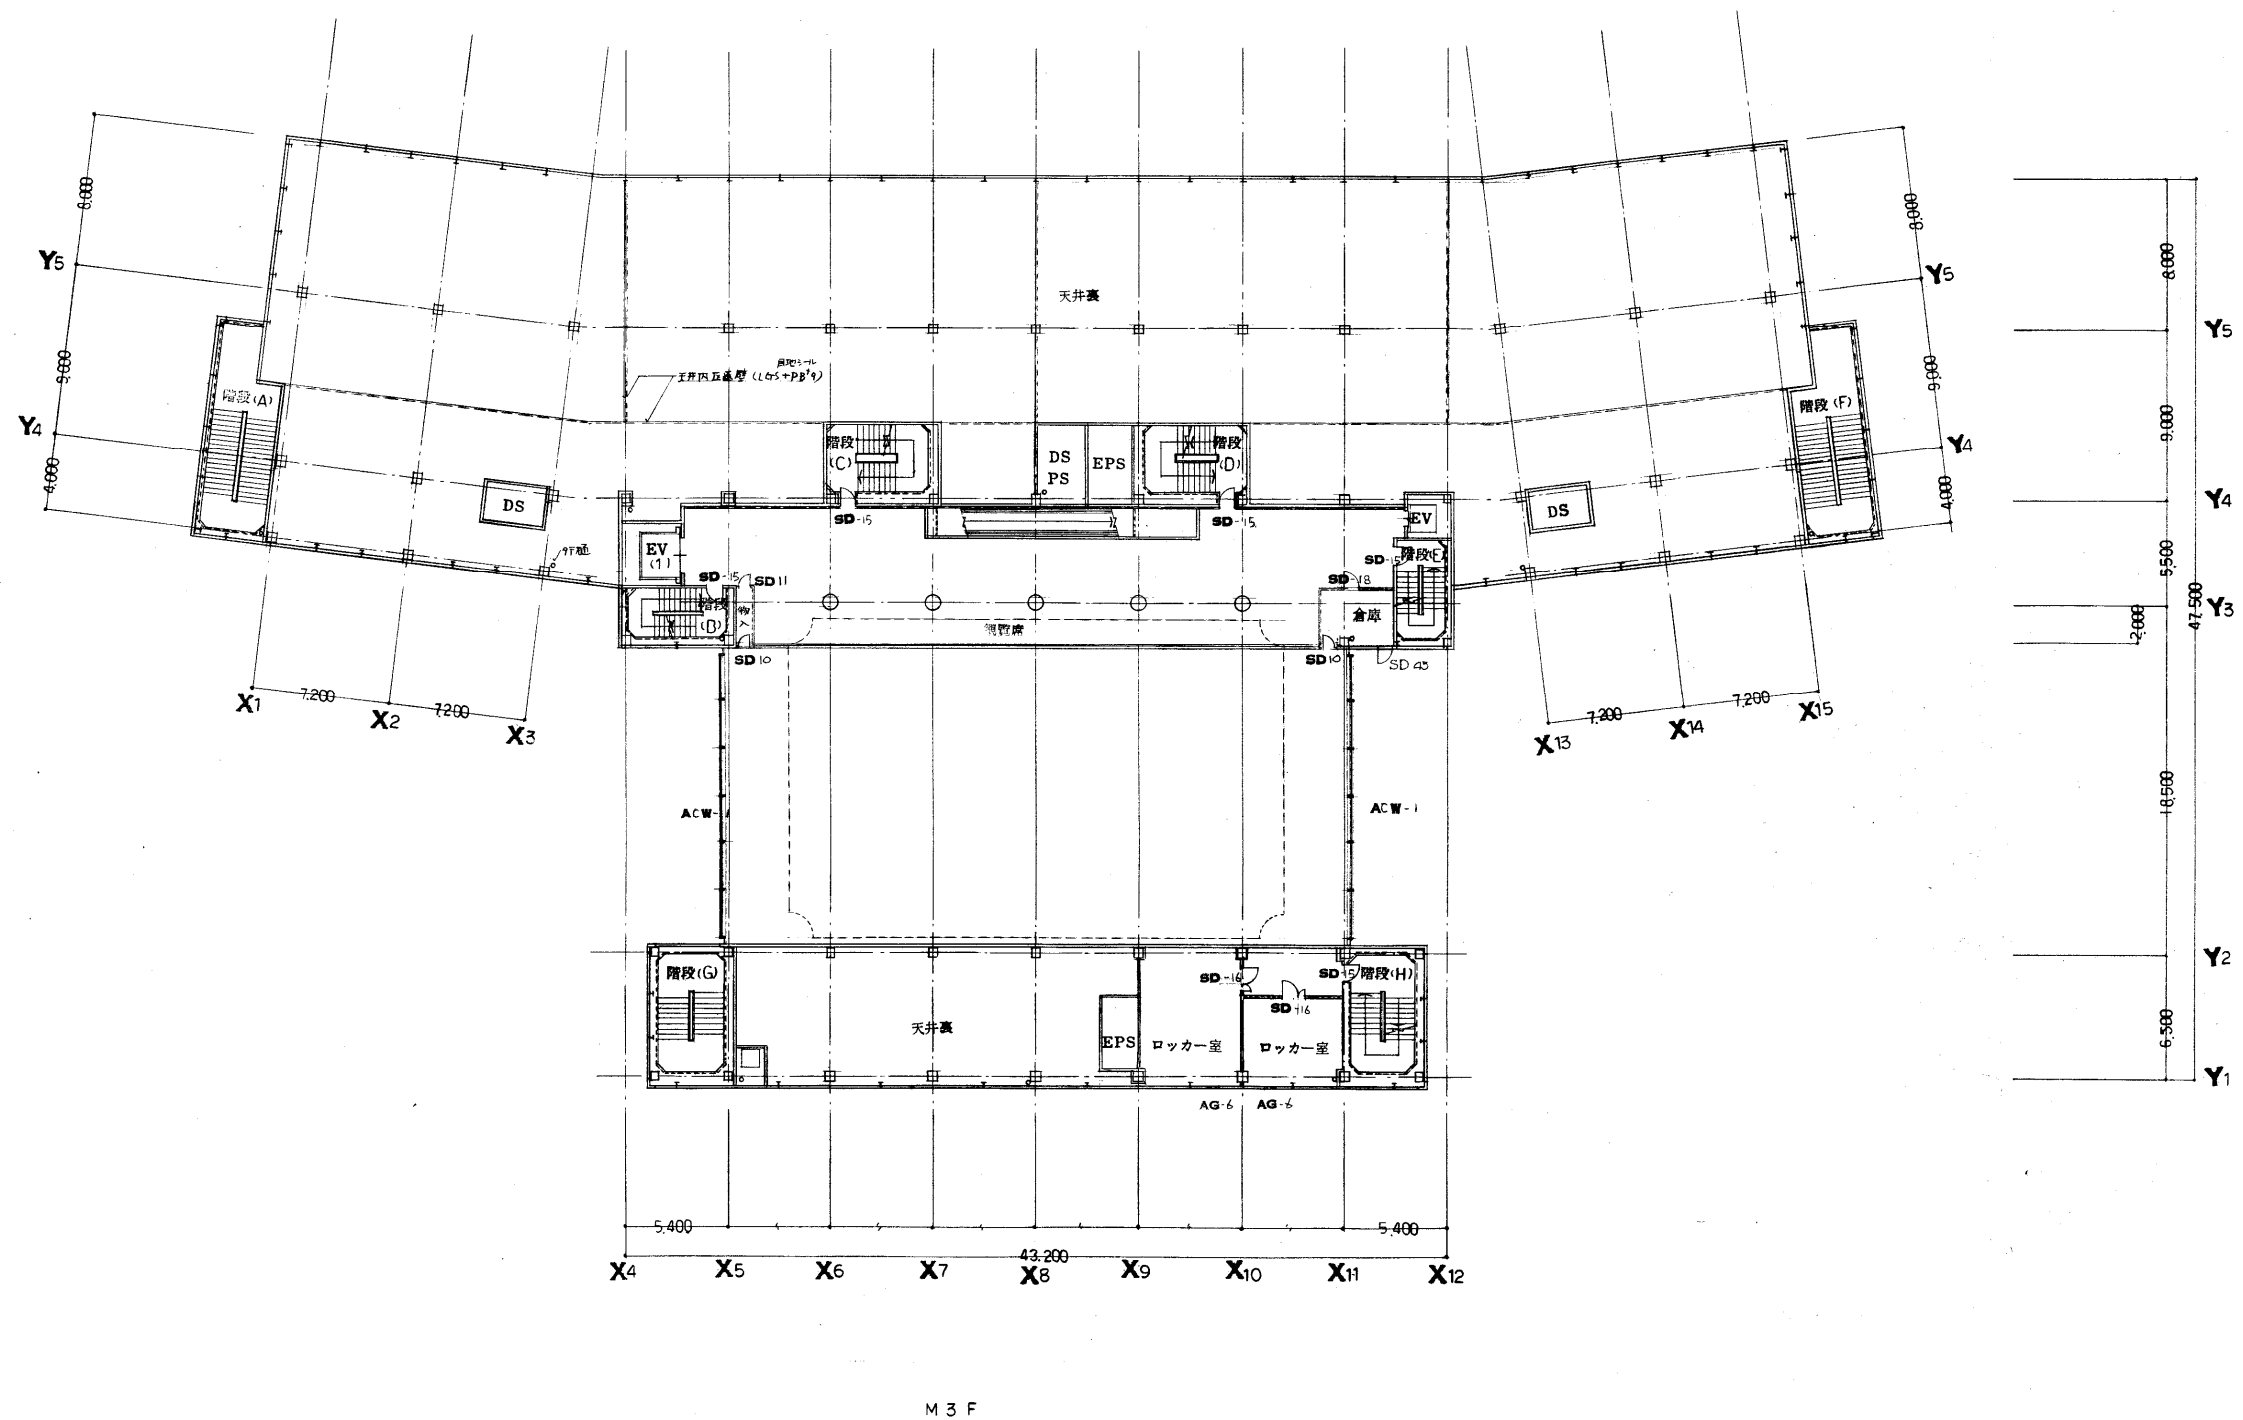


竣工

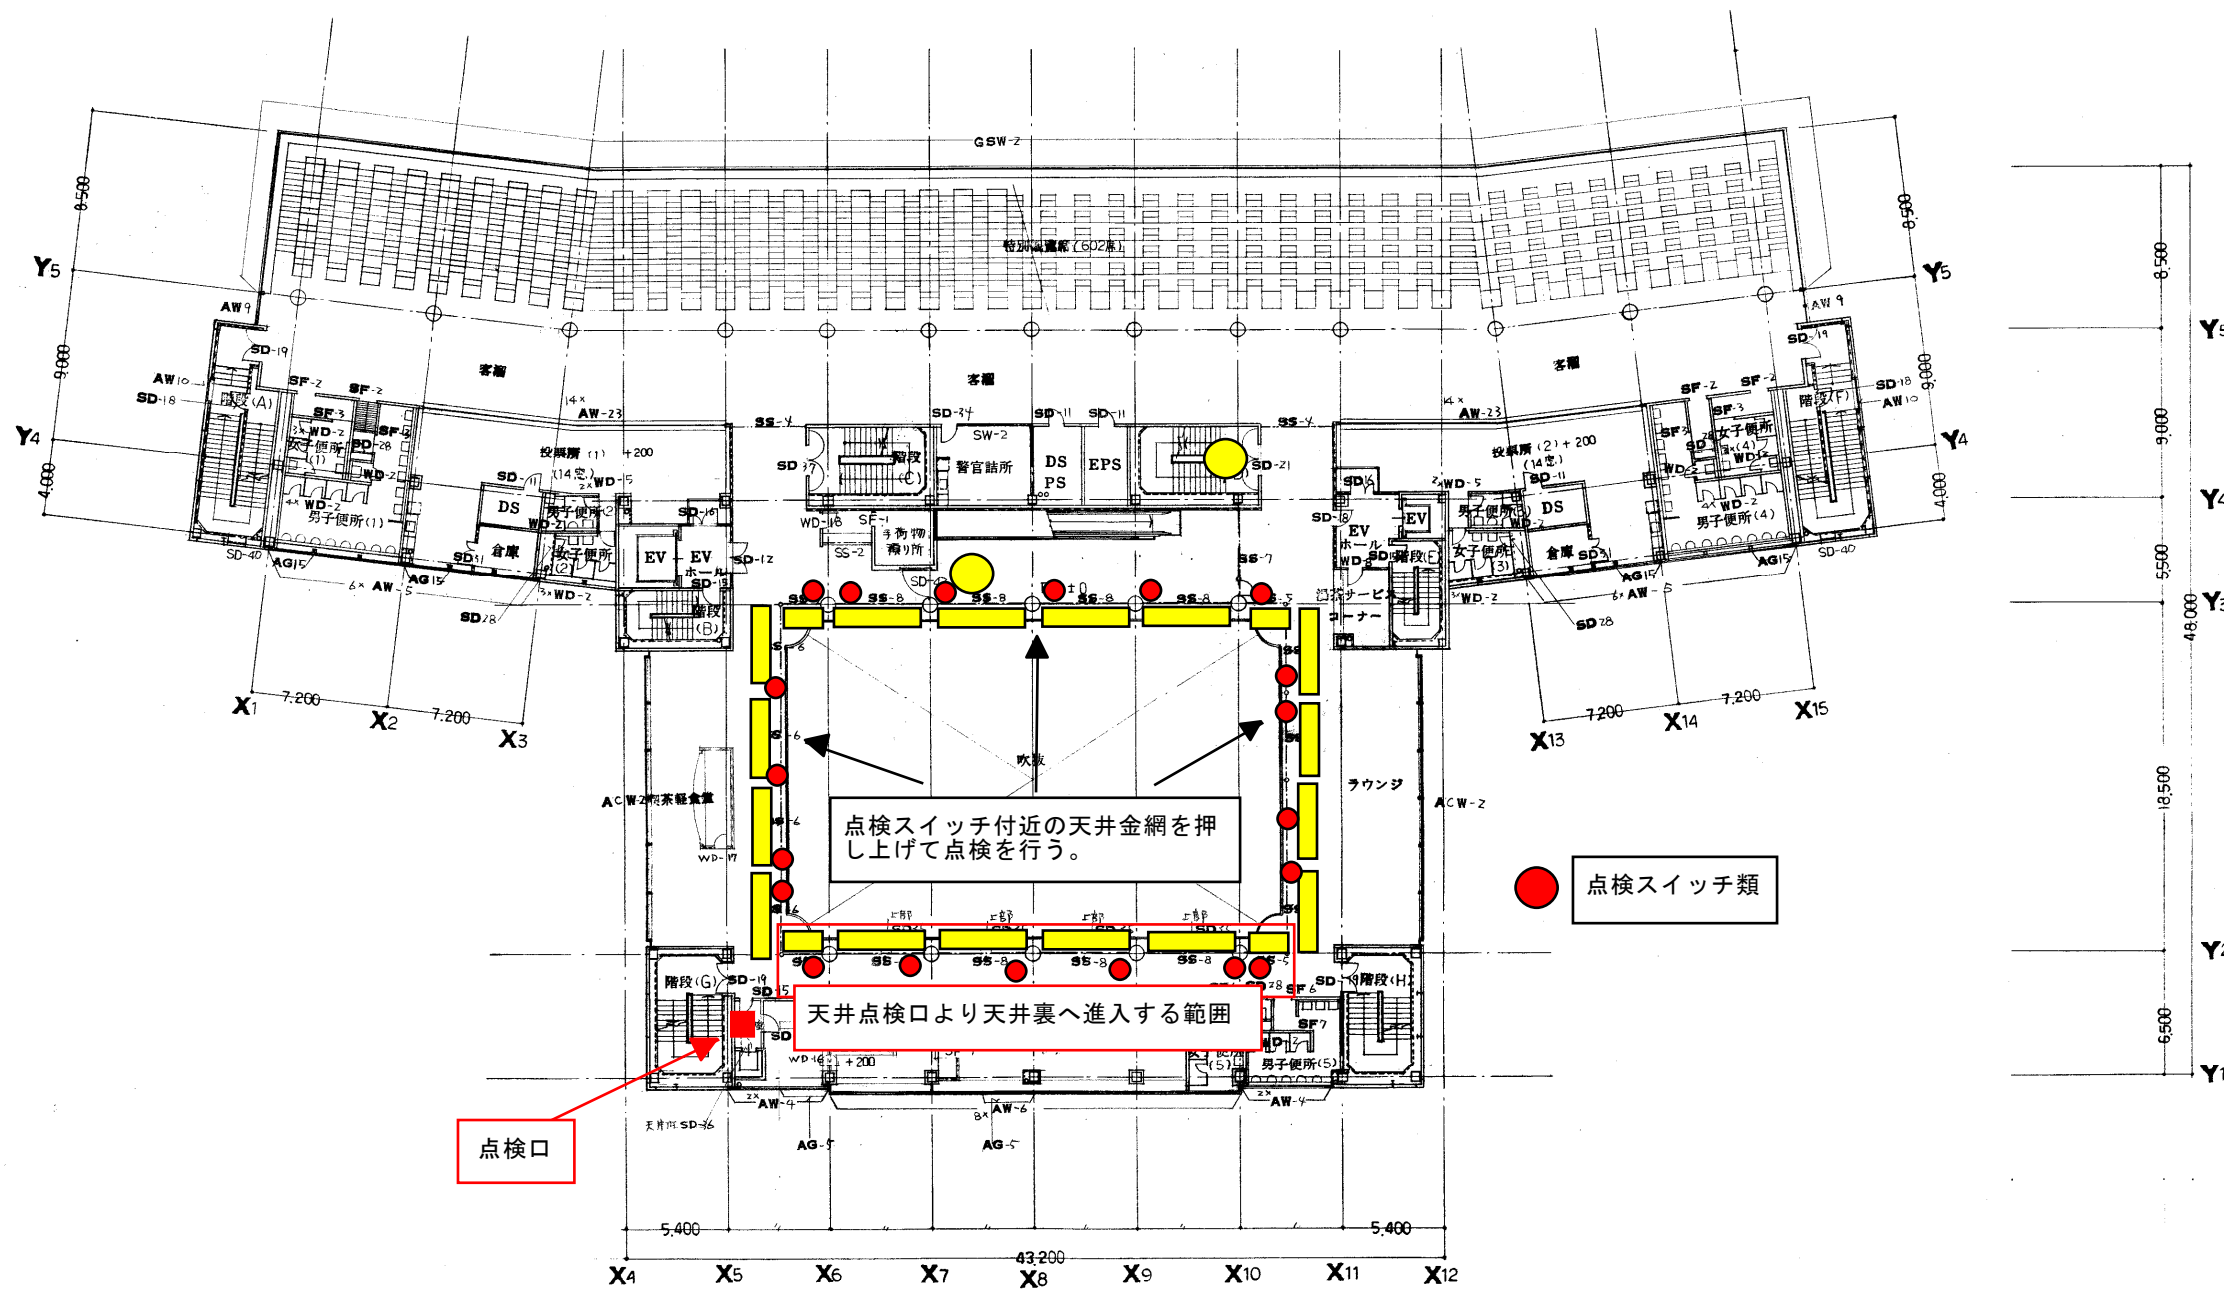


竣工図



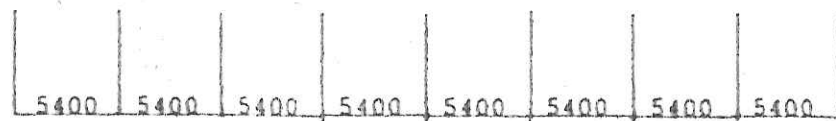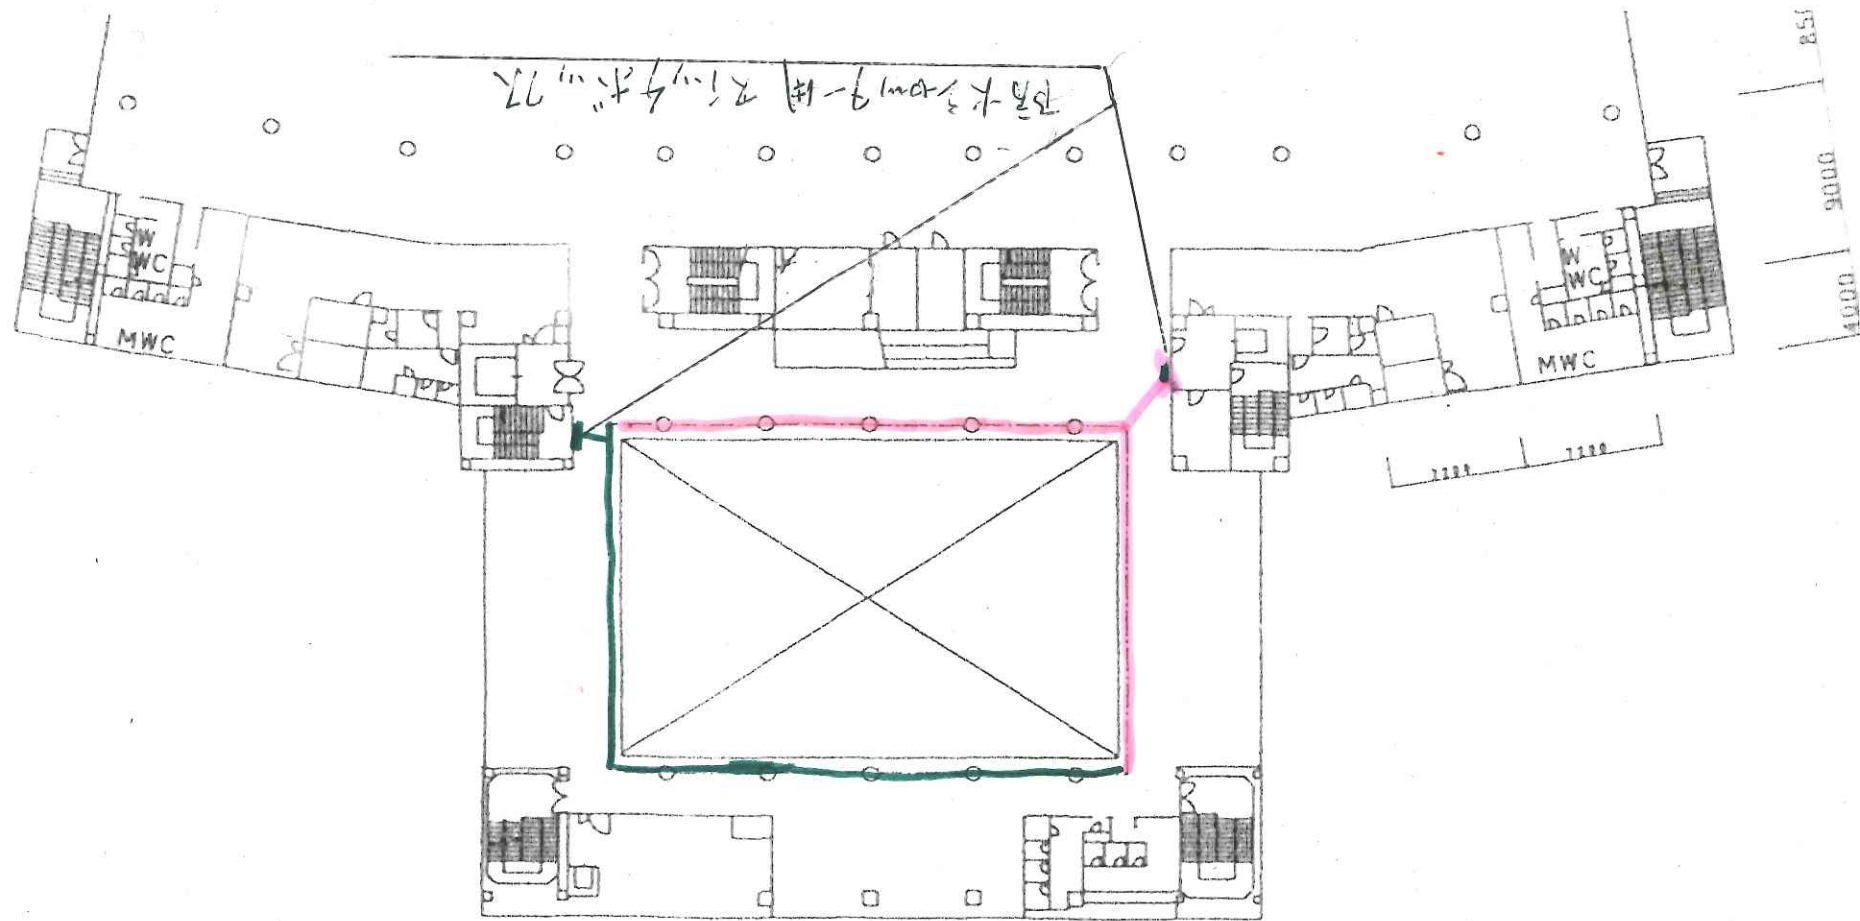

3階平面図 1:400

岸和田競輪場 メインスタンド3F 防火シャッター電動スイッチ位置図

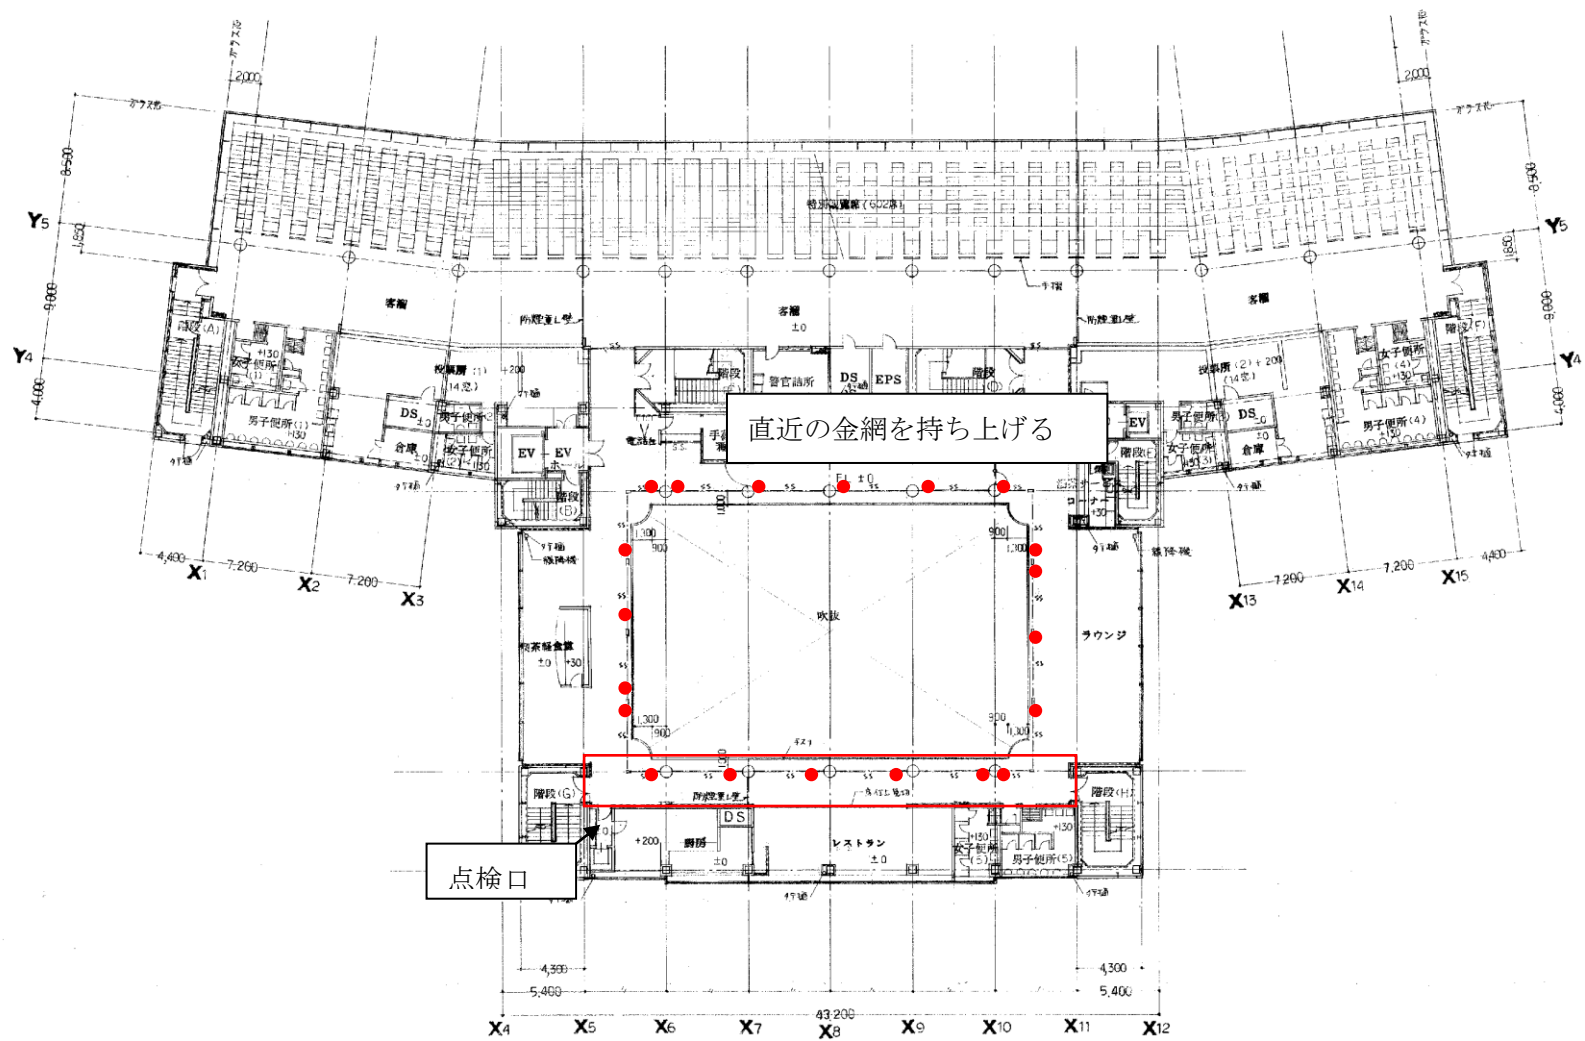



シャッターモーター  
巻き上げ用チェーン



巻き上げ用電動スイッチ



天井内モーター位置




同上




シャッター下げ用紐



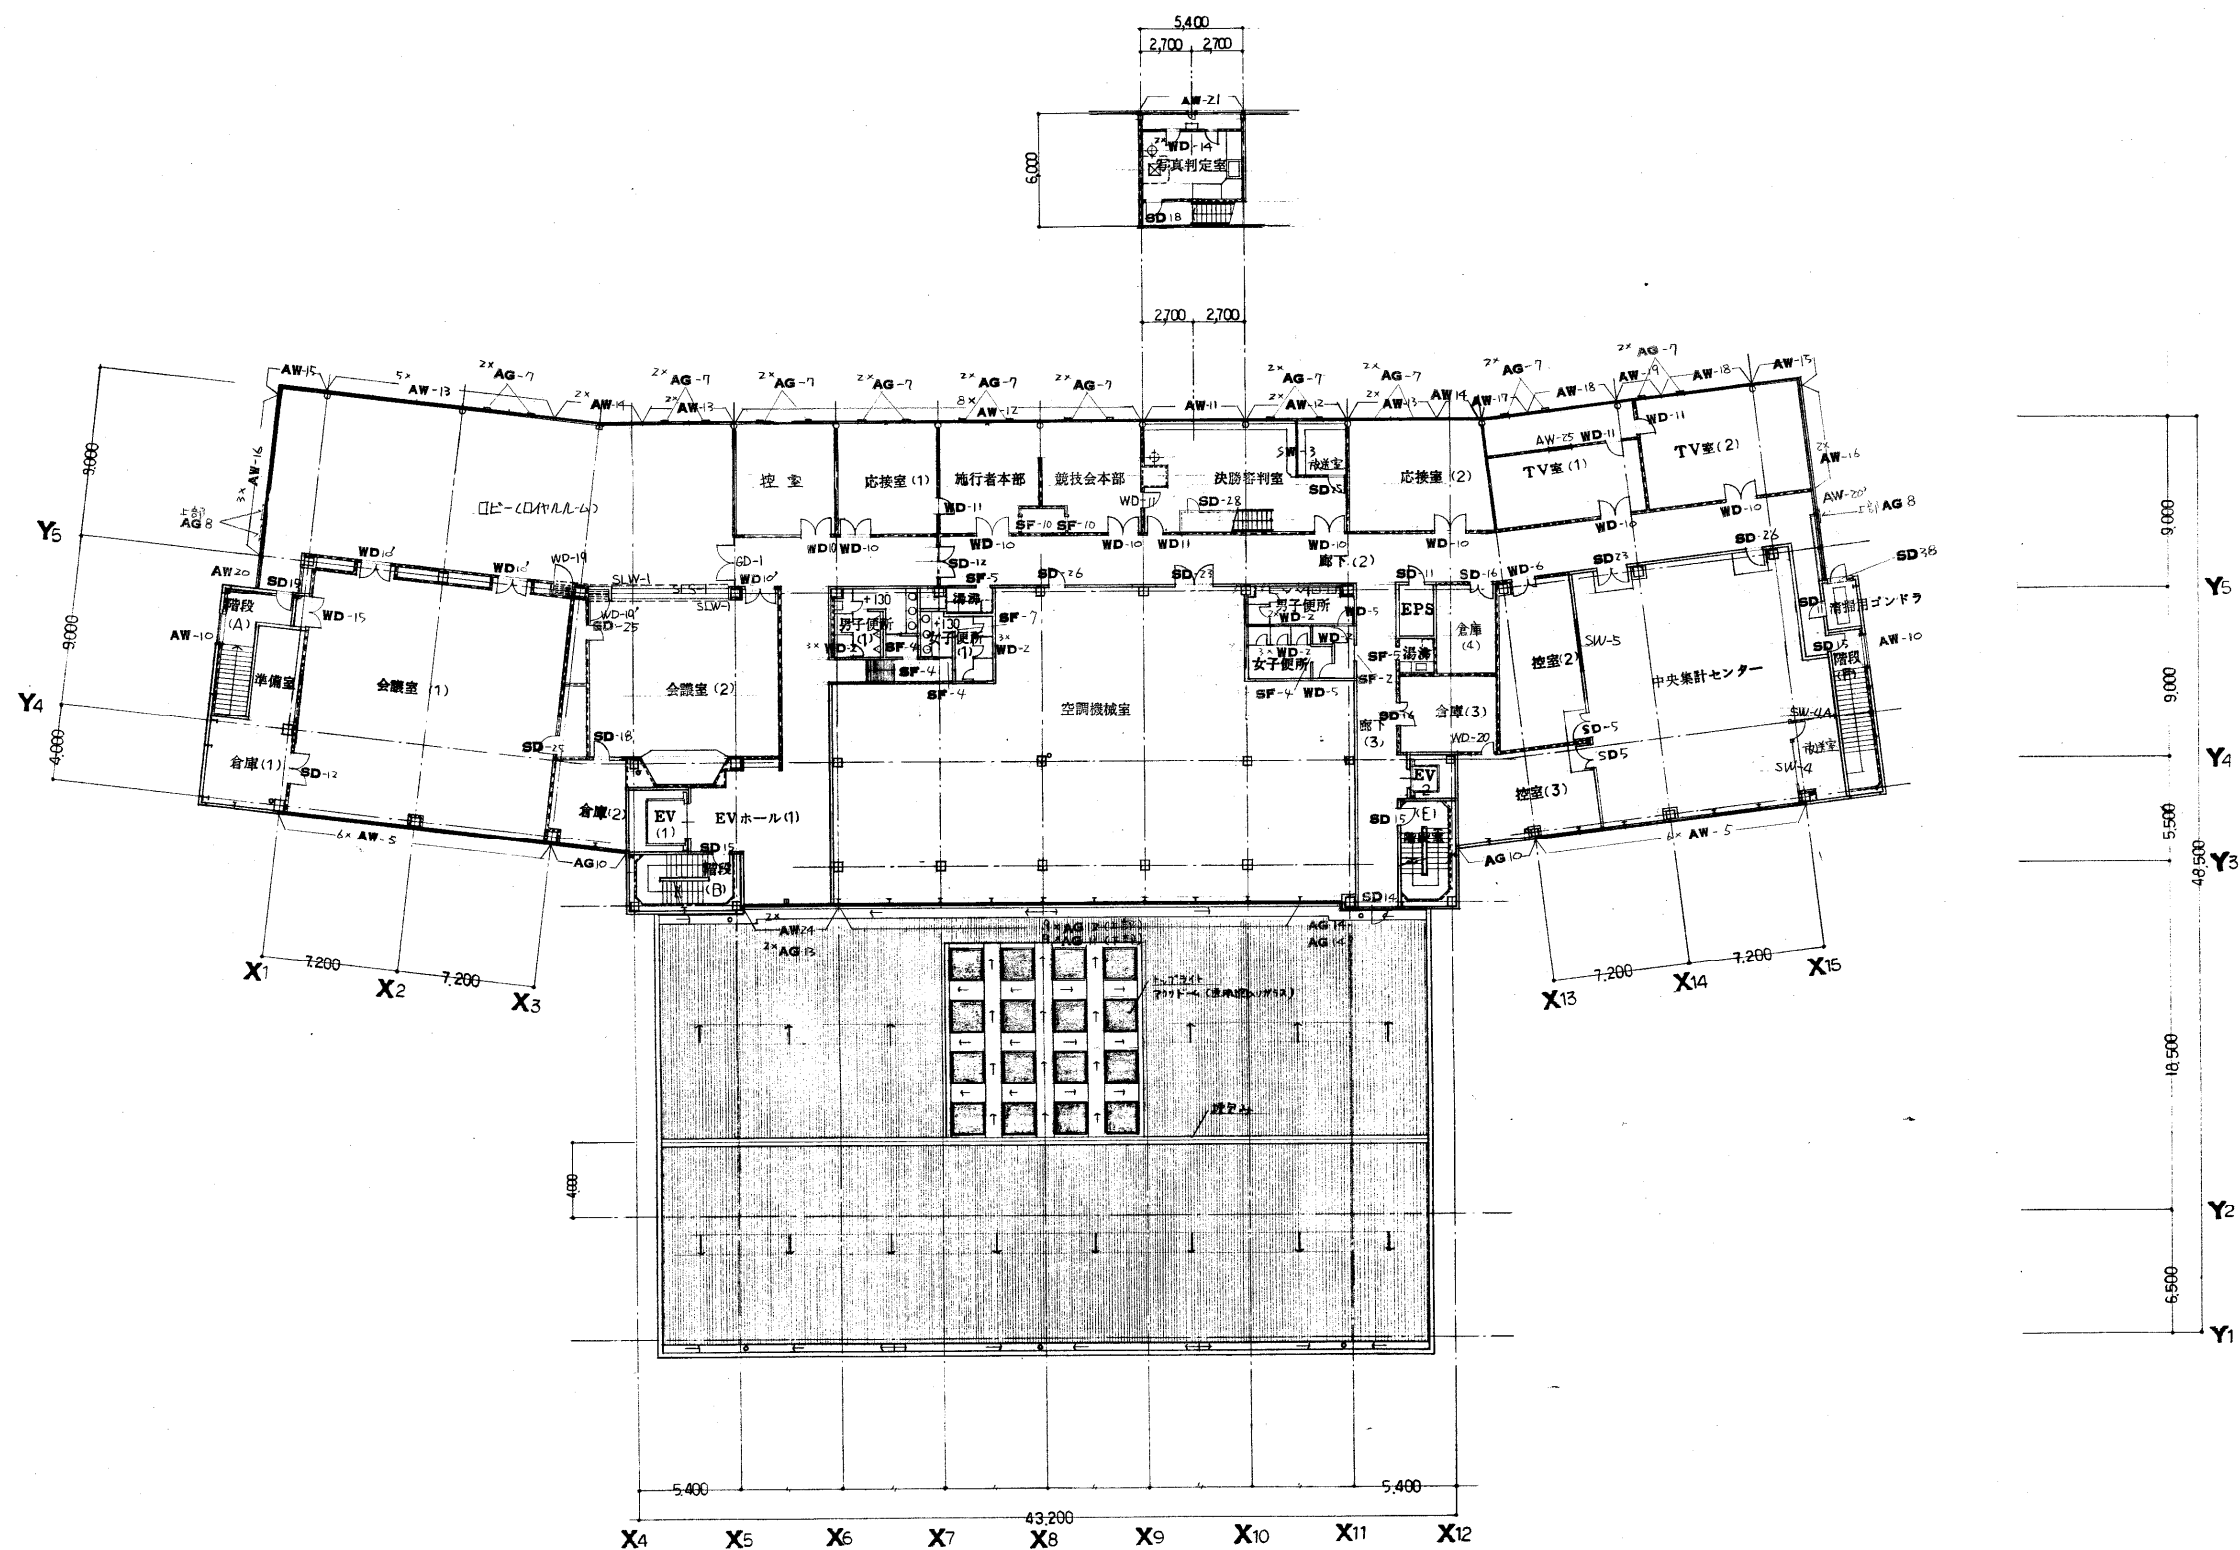

4 F

竣工図

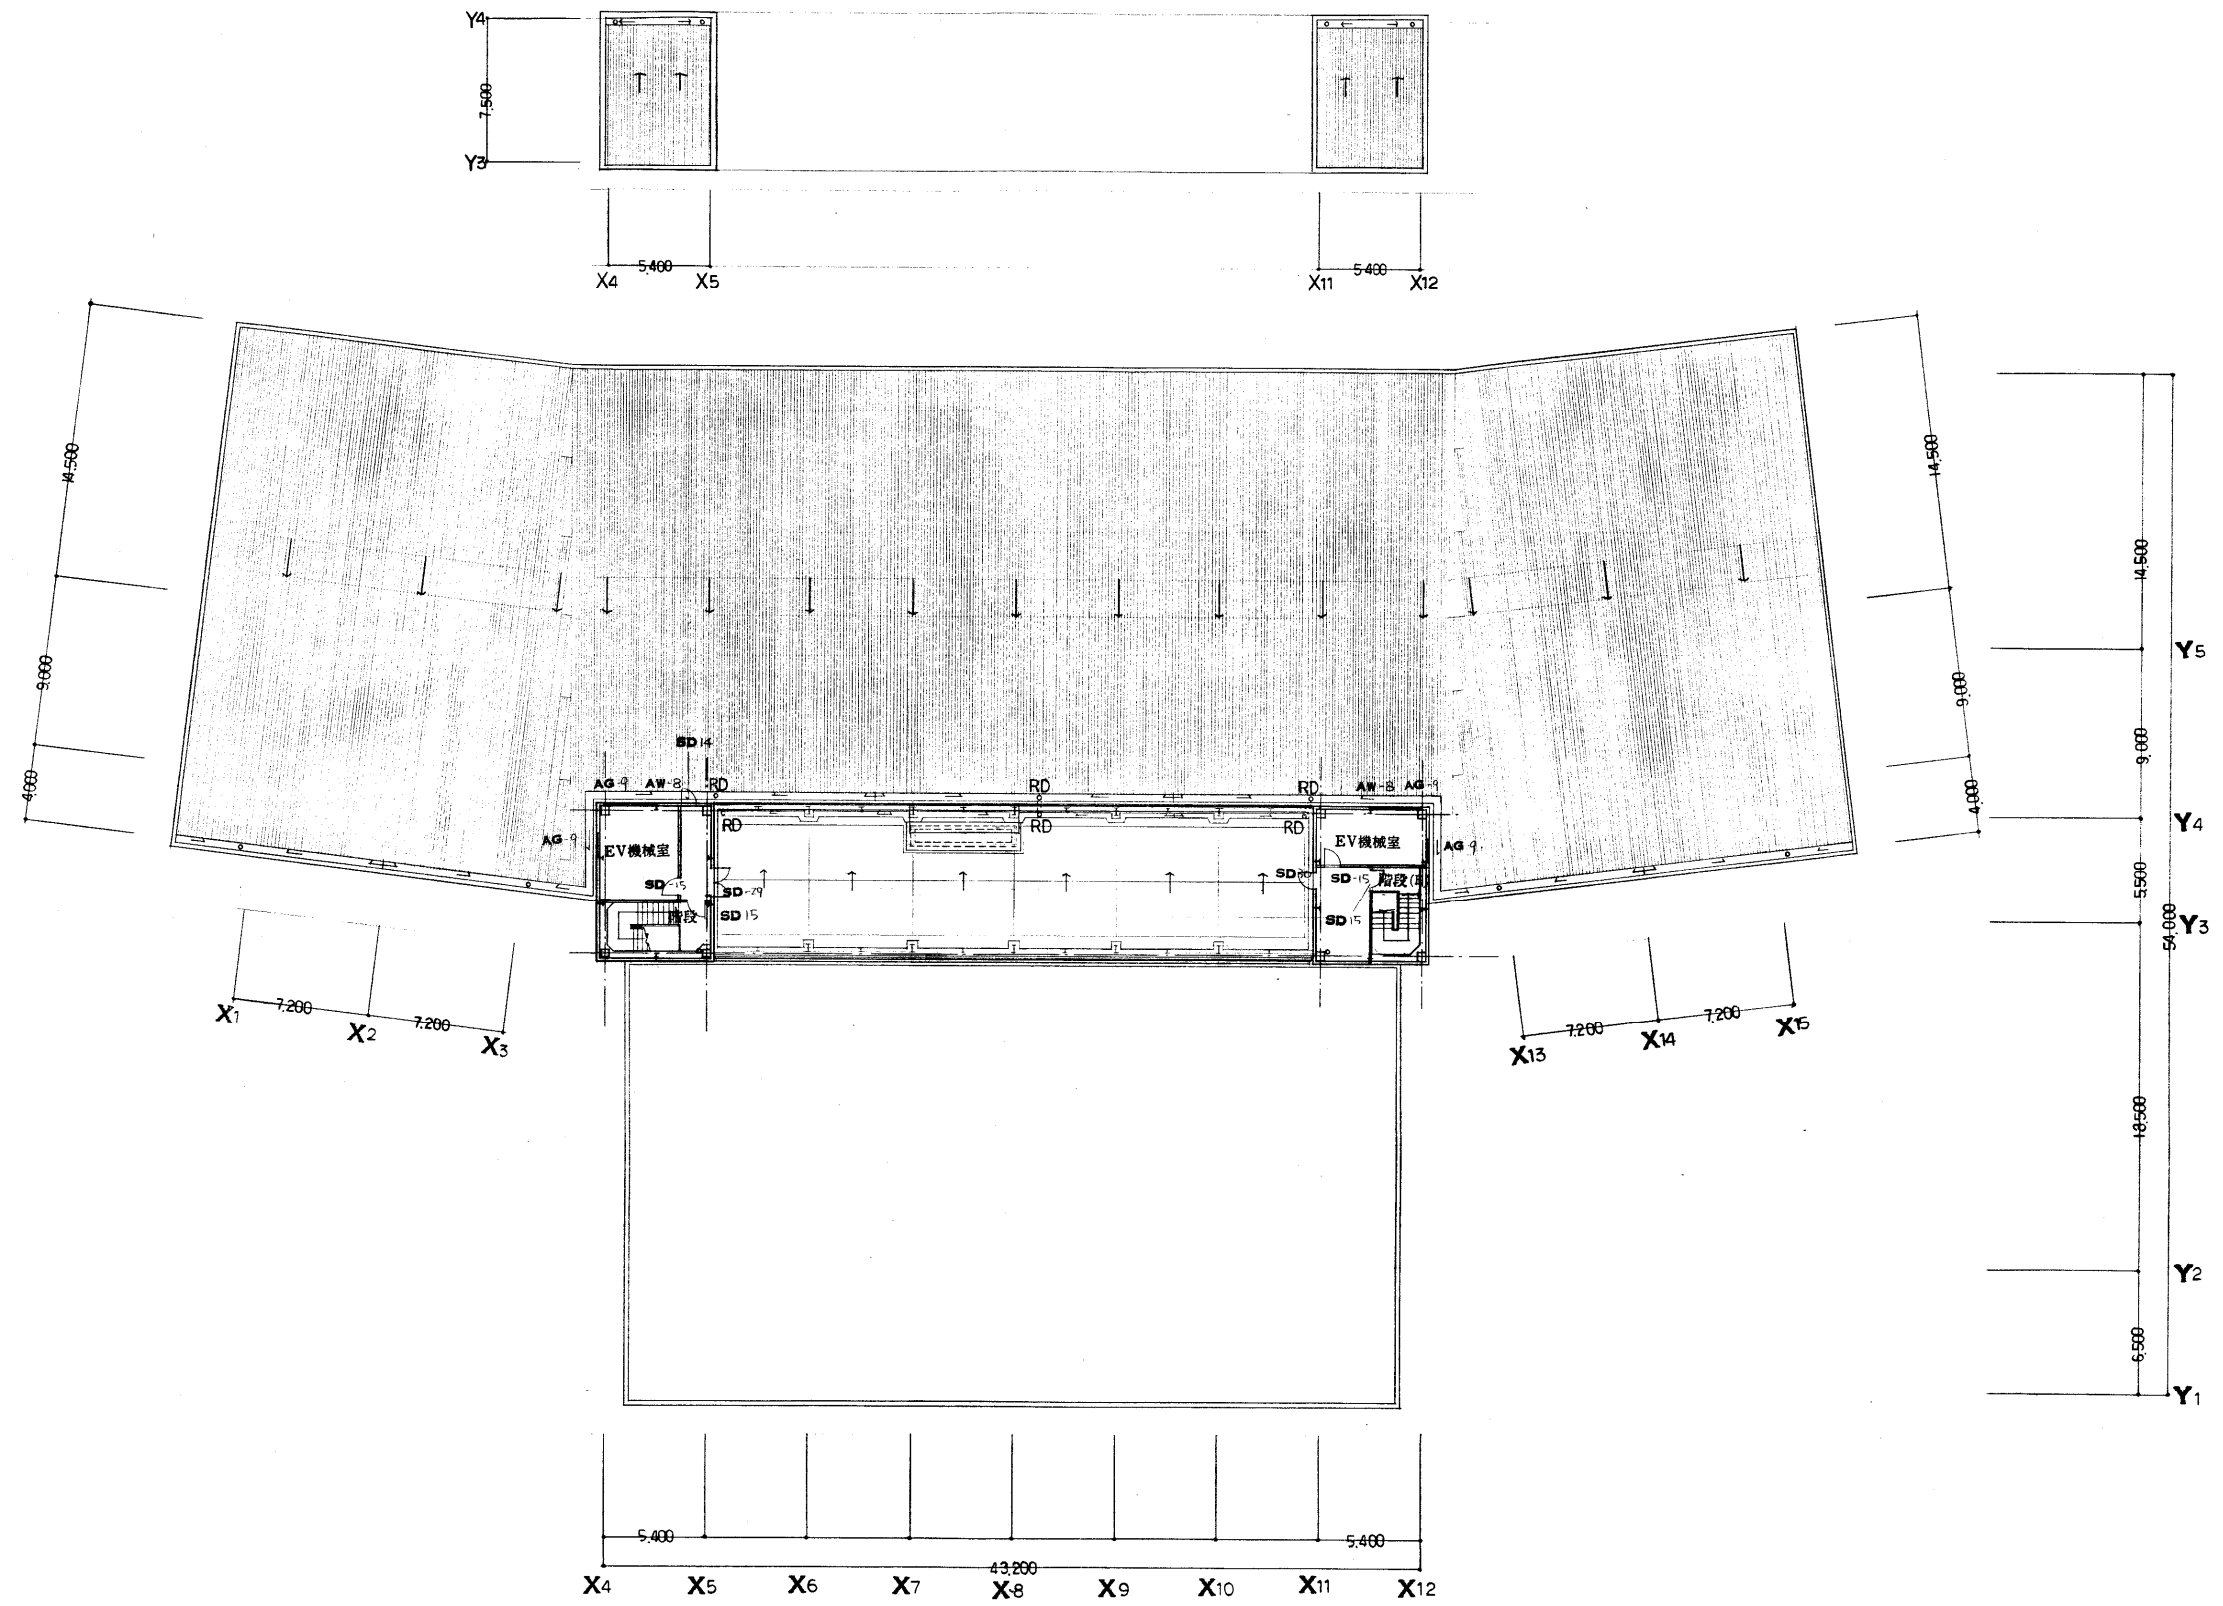

竣工図

						建築工事				A	
						建具キープラン 屋 階平面図		1:200		35	





建具表 NO. 2/4		記号		型式		建具(可動部分)				種				破子		性能		建具金物														備考		
種別	番	号	位置	数量	型式	状況	材質	仕上	(可動部分)			三万枠	材質	仕上	外装	W	H	厚	状況	防音・気密	耐火・防煙	支持・補強金物				建具金物				防犯金物				備考
									DW	DH	見出し											ビス	ボルト	ナット	ワッシャー	ビス	ボルト	ナット	ワッシャー	ビス	ボルト	ナット	ワッシャー	
SS	1		2F多目的ホール	3	電動	防火防煙シャッター	スチール	S.O.P	4,530	2,400		スチール	S.O.P																					
	2		2F多目的ホール	2	手動	軽量シャッター	スチール	S.O.P	2,660	1,220		スチール	S.O.P																					
	3		2F多目的ホール	1	電動	防火防煙シャッター	スチール	S.O.P	3,655	2,400		スチール	S.O.P																					
	4		2.3F特別観覧席	4	電動	シャッター	スチール	S.O.P	2,430	2,400		スチール	H.L																					
	5		1Fギャロリー	4	電動	防火防煙シャッター	スチール	S.O.P	1,985	4,500		スチール	S.O.P																					
	6		3Fギャロリー	8	電動	防火防煙シャッター	スチール	S.O.P	4,375	2,400		スチール	S.O.P																					
	7		2Fギャロリー	1	電動	防火防煙シャッター	スチール	S.O.P	3,655	2,700		スチール	S.O.P																					
	8		2Fギャロリー	3	電動	防火防煙シャッター	スチール	S.O.P	4,530	2,400		スチール	S.O.P																					
	9		1F通路	1	電動	シャッター	スチール	F.E	4,280	3,140		スチール	S.O.P																					
	10		1F特別観覧席	1	電動	防火防煙シャッター	スチール	S.O.P	6,700	2,300		スチール	S.O.P																					
GSW	1		2F特別観覧席	1	ハコ型	ガラス	ガラス					ガラス	AEH		98,160	4,000		PSG	12.0														懸垂遮断フィルム貼り	
	2		3F特別観覧席	1	ハコ型	ガラス	ガラス					ガラス	AEH		46,870	5,200		PSG	15.2														懸垂遮断フィルム貼り	
GW	1		1F入場券売場	1	ハコ型	ガラス	ガラス					ガラス	H.L		430	1,350	63	PSG	8.0															
	2		1F入場券売場	1	ハコ型	ガラス	ガラス					ガラス	H.L		2,050	1,350	65	PSG	8.0															
	3		1F入場券売場	1	ハコ型	ガラス	ガラス					ガラス	H.L		1,455	1,350	65	PSG	8.0															

竣工図



種別	記号			型式		建具(可動部分)					枠					開子		性能					建具金物																	備考	
	番	号	位置	種	式	材	仕	DW	DH	見込寸法	種	材	仕	内	種	材	厚	種	温	断	気	防	火	防	支持・開閉金物							錠鎖金物				錠鎖補助		錠鎖金物	

竣工図

建具表 NO. 4/4		記号		型式		建具(可動部分)			種			開子			性能			建具金物												備考	
種別	番	位	重	型	状	(可動部分)			三方寸			性能			性能			建具金物												備考	
						材	仕	見	材	仕	見	材




防火シャッター連動表


	防火シャッター番号 (NO)	連動用煙感知器番号 (NO)
B1F	1	1
1F	2	2
	3	3
	4	4
2F	5	4, 5
	6	6
	7	7
	8	8
	9	9
	10	10
	11	11
3F	12	12

ガンバ連動表




	ガンバ番号 (NO)	自火報警区画番号 (NO)
1	11, 12, 19, 20	
2	15	
3	12, 13, 20, 21	
4	14, 15, 22, 23	
5	19, 20	
6	20, 21	
7	20, 21, 26, 27	
8	22, 16	
9	23	
10	19, 20, 25	
11	22	

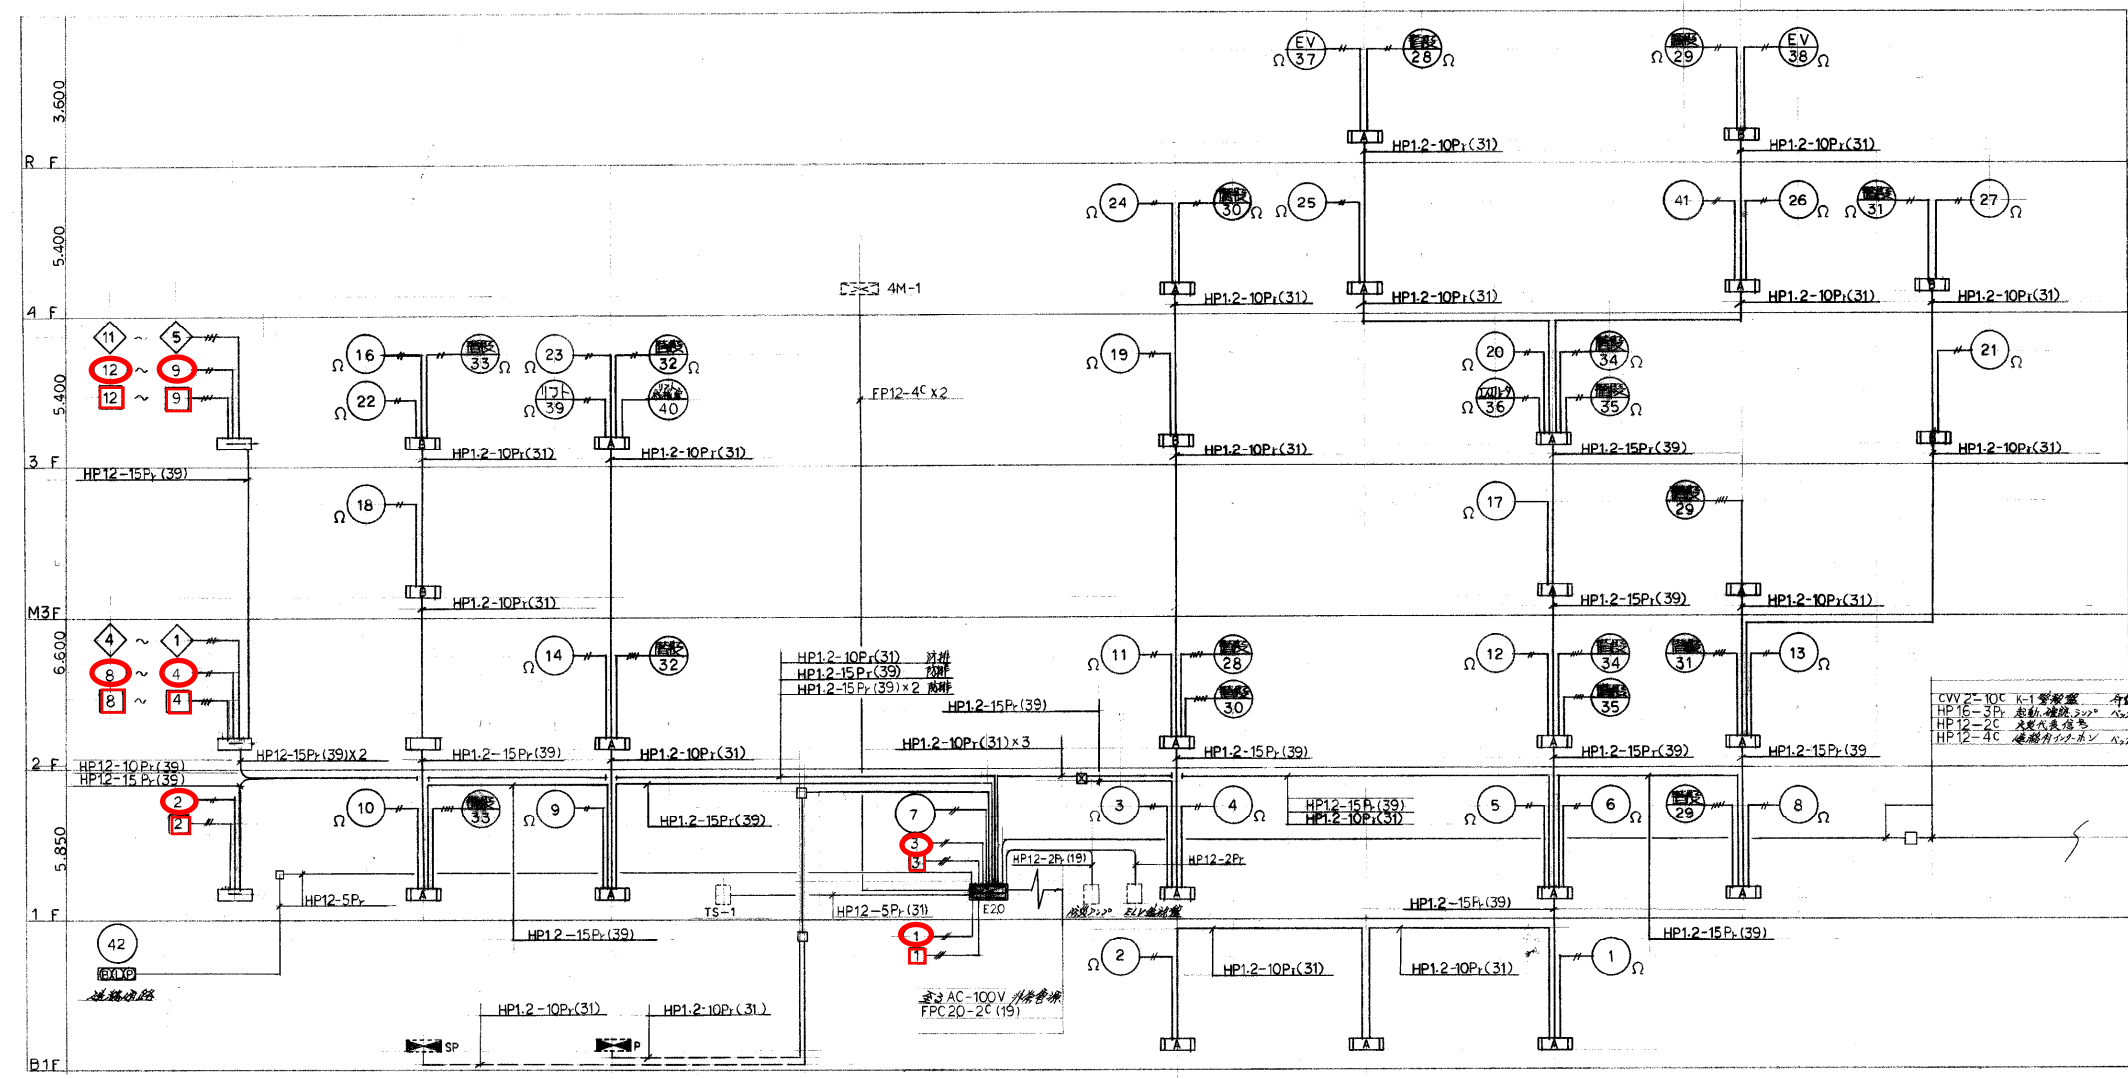

記号	名称	備考
①	複合盤	自火報警機 P型1級 50回線 防排煙制御盤 70回線 消火警報 20回線
②	煙感知器	P型1級
③	表示灯	30V 2.0W
④	電池	DC-24V 20mA 150mWh
⑤	消火栓起動押釦	AC-24V
⑥	総合盤	消防技術77組込型 ②③④内蔵
⑦	防滴型	防滴型
⑧	連絡放水口用設置	連絡放水口用設置
⑨	収容箱	〇内蔵
⑩	定温式ホット型感知器	70℃ 防水型 1種
⑪	煙感知器	光電式 非蓄電型 露点型 2種
⑫	煙感知器	光電式 非蓄電型 露点型 1種
⑬	煙感知器	光電式 非蓄電型 露点型 1種
⑭	連動用煙感知器	光電式 非蓄電型 露点型 3種
⑮	自動閉鎖装置	DC-24V 0.3A
⑯	自動閉鎖装置	0.3A以下 防排煙機用
⑰	自動閉鎖装置	防排煙機用 天井スリット用
⑱	自動閉鎖装置	天井スリット用
⑲	消火ポンプ制御盤	屋内消火栓用 別途動力工事
⑳	消火ポンプ制御盤	スプリンクラー用
㉑	配管配線	天井内パイプ 床内パイプ 立上り 引下け
㉒	ジョイントボックス	
㉓	プルボックス	
㉔	端子盤	
㉕	スプリンクラーアラーム弁	別途動力工事
㉖	終端抵抗	20KΩ
㉗	警報区画	
㉘	警報区画	1~42
㉙	連動用煙感知器番号	1~12
㉚	制御区画番号	1~12 (防火シャッター)
㉛	制御区画番号	1~11 (ガンバ)
㉜	スプリンクラーアラーム弁番号	
特記	1 計画された配管配線は下配とする 感測器回路: HV1.2(19) 防火区画回路: HV1.2(19) 且し感測器配線部分にFP1.2mm <sup>2</sup> ケーブル使用の事	
2	警報装置は全館一有線方式とする	
3	組合盤の内蔵は下記とする ・自火報 42L 3L 8L 合計 50L ・防排煙 防排煙機 12L ガンバ 11L 排煙機 34L 3L 13L 合計 70L ・消火警報 スプリンクラー用 1L 屋内消火栓機 1L ・消火警報 放水機 1L 放水機 1L ・消火警報 放水機 2L 放水機 2L ・消火警報 放水機 2L 放水機 2L 合計 20L	
4	防火シャッター及びガンバの連動は連動表参照の事	
5	本工事に使用する消火栓箱内には各々必要回数接続端子を設ける事	

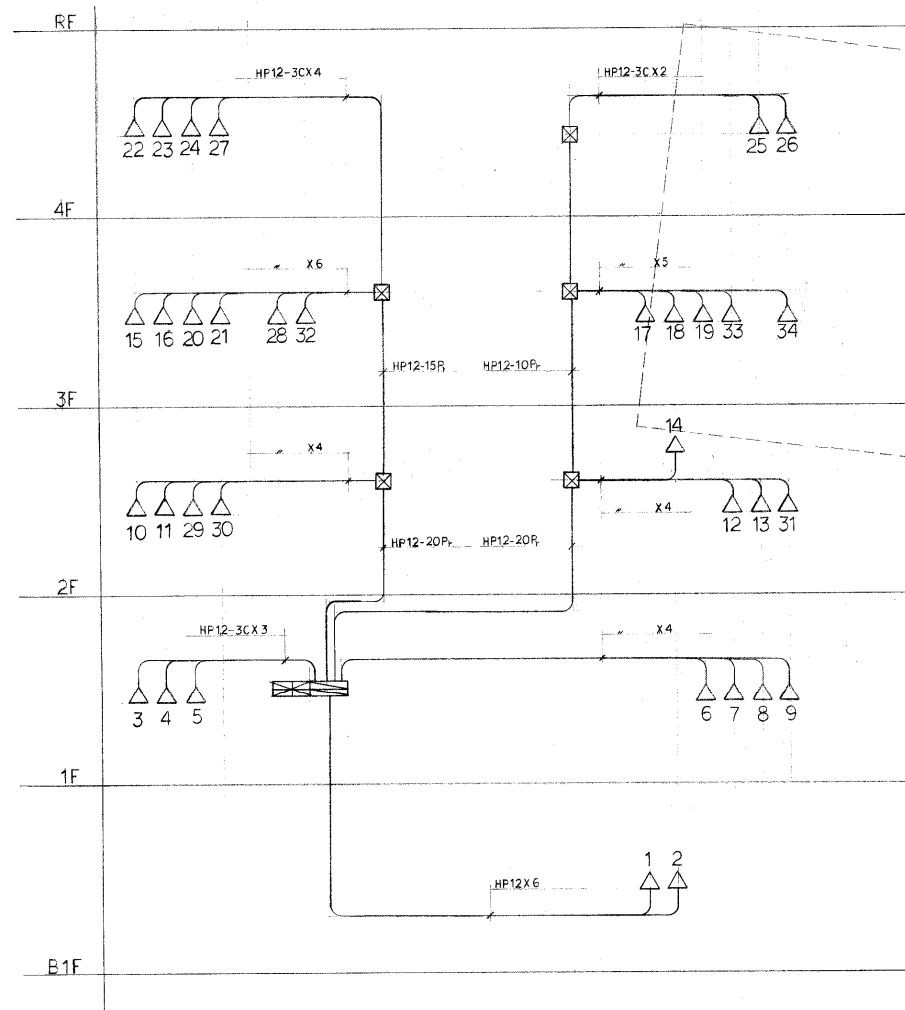


1F配線図

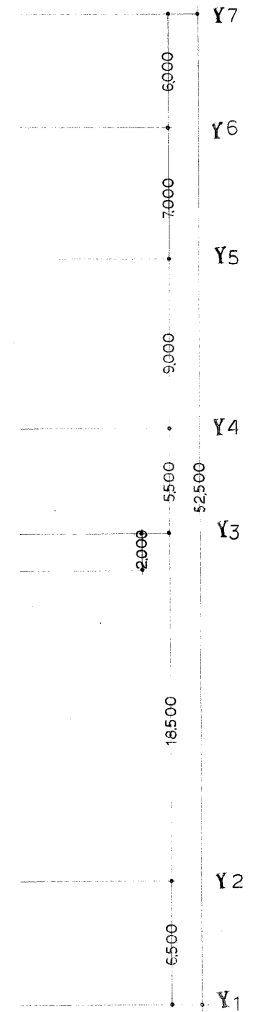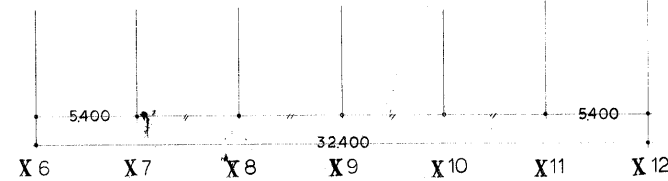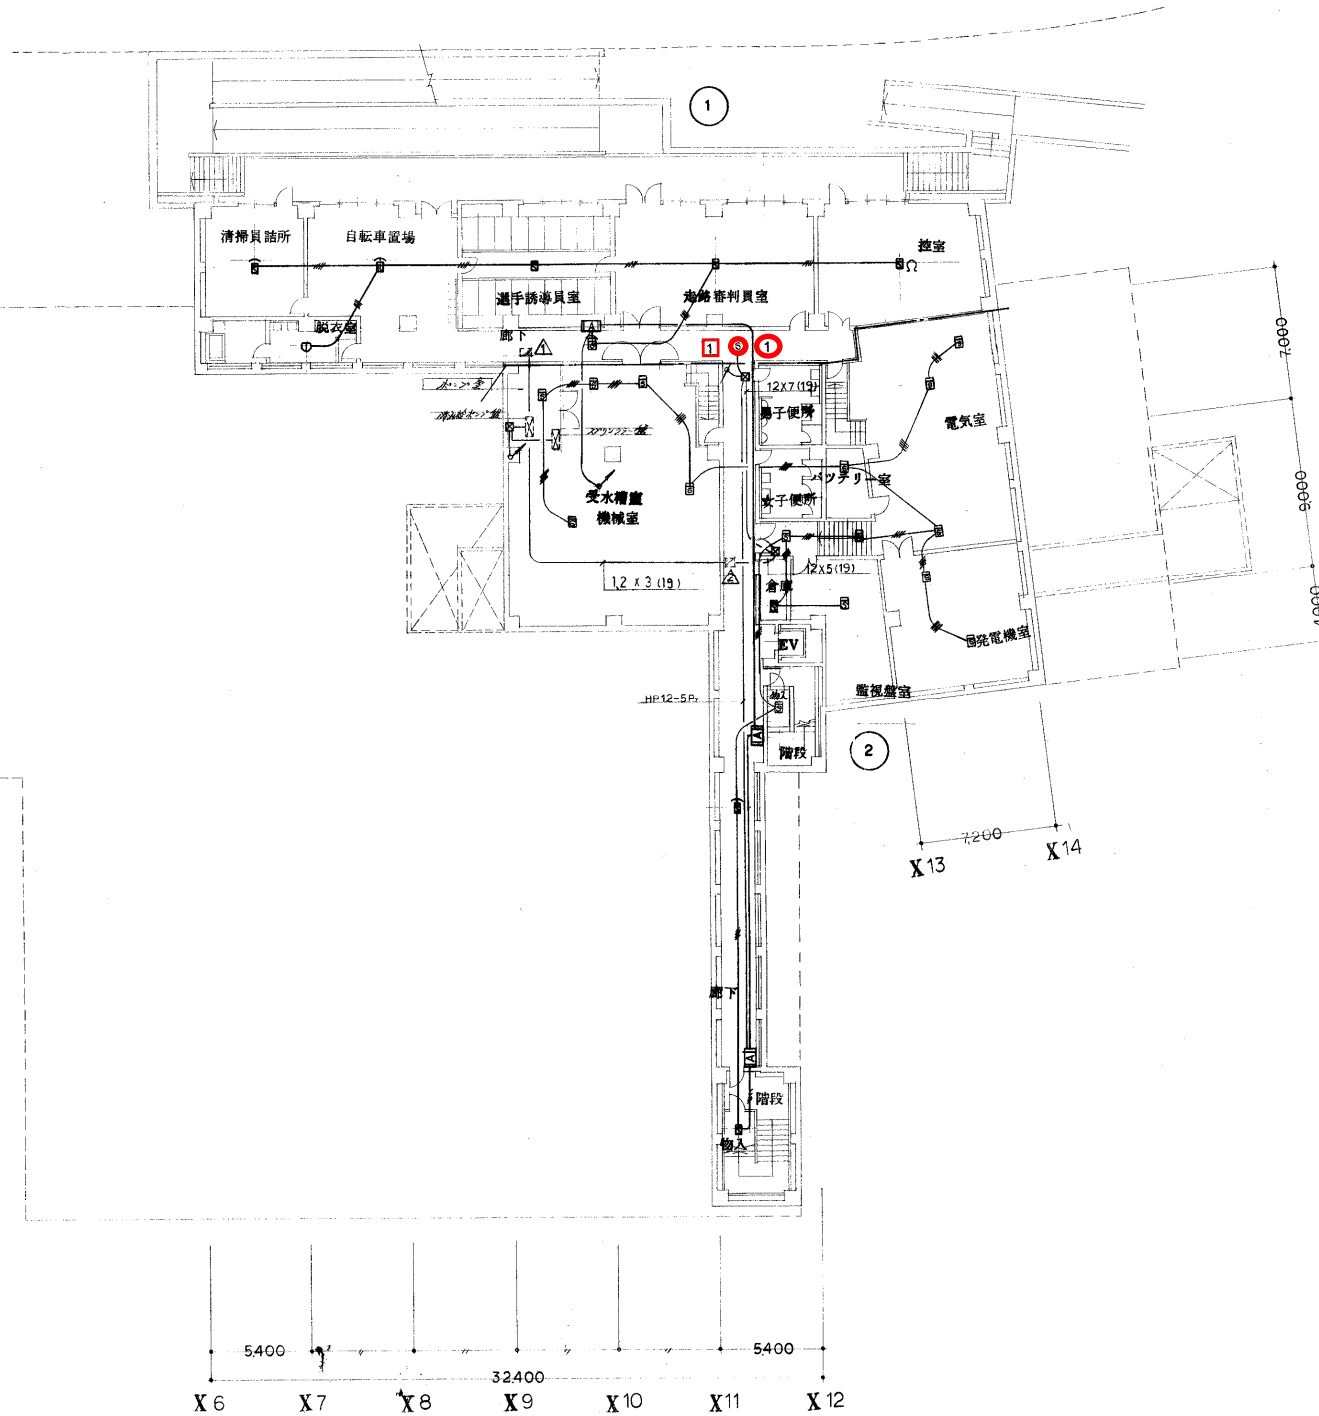






避雷設備凡例

番号	記号	名称
10	⊠	避雷接地用端子箱、露出型 TB-AS1A (電銅製)
11	⊠	避雷接地用端子箱、埋込型 TB-AF1A (電銅製)
12	—	避雷導線引出金物
13	≡	接地極鋼板 1.5t×900×900
14	≡	接地極
15	—	避雷導線、埋込配管 2.0×19 (VE28)
16	—	避雷導線、地中埋設配管 2.0×19
17	—	地中埋設配管、測定用リード線 TV5.5sq
18	→	測定用アース棒 14φ×300

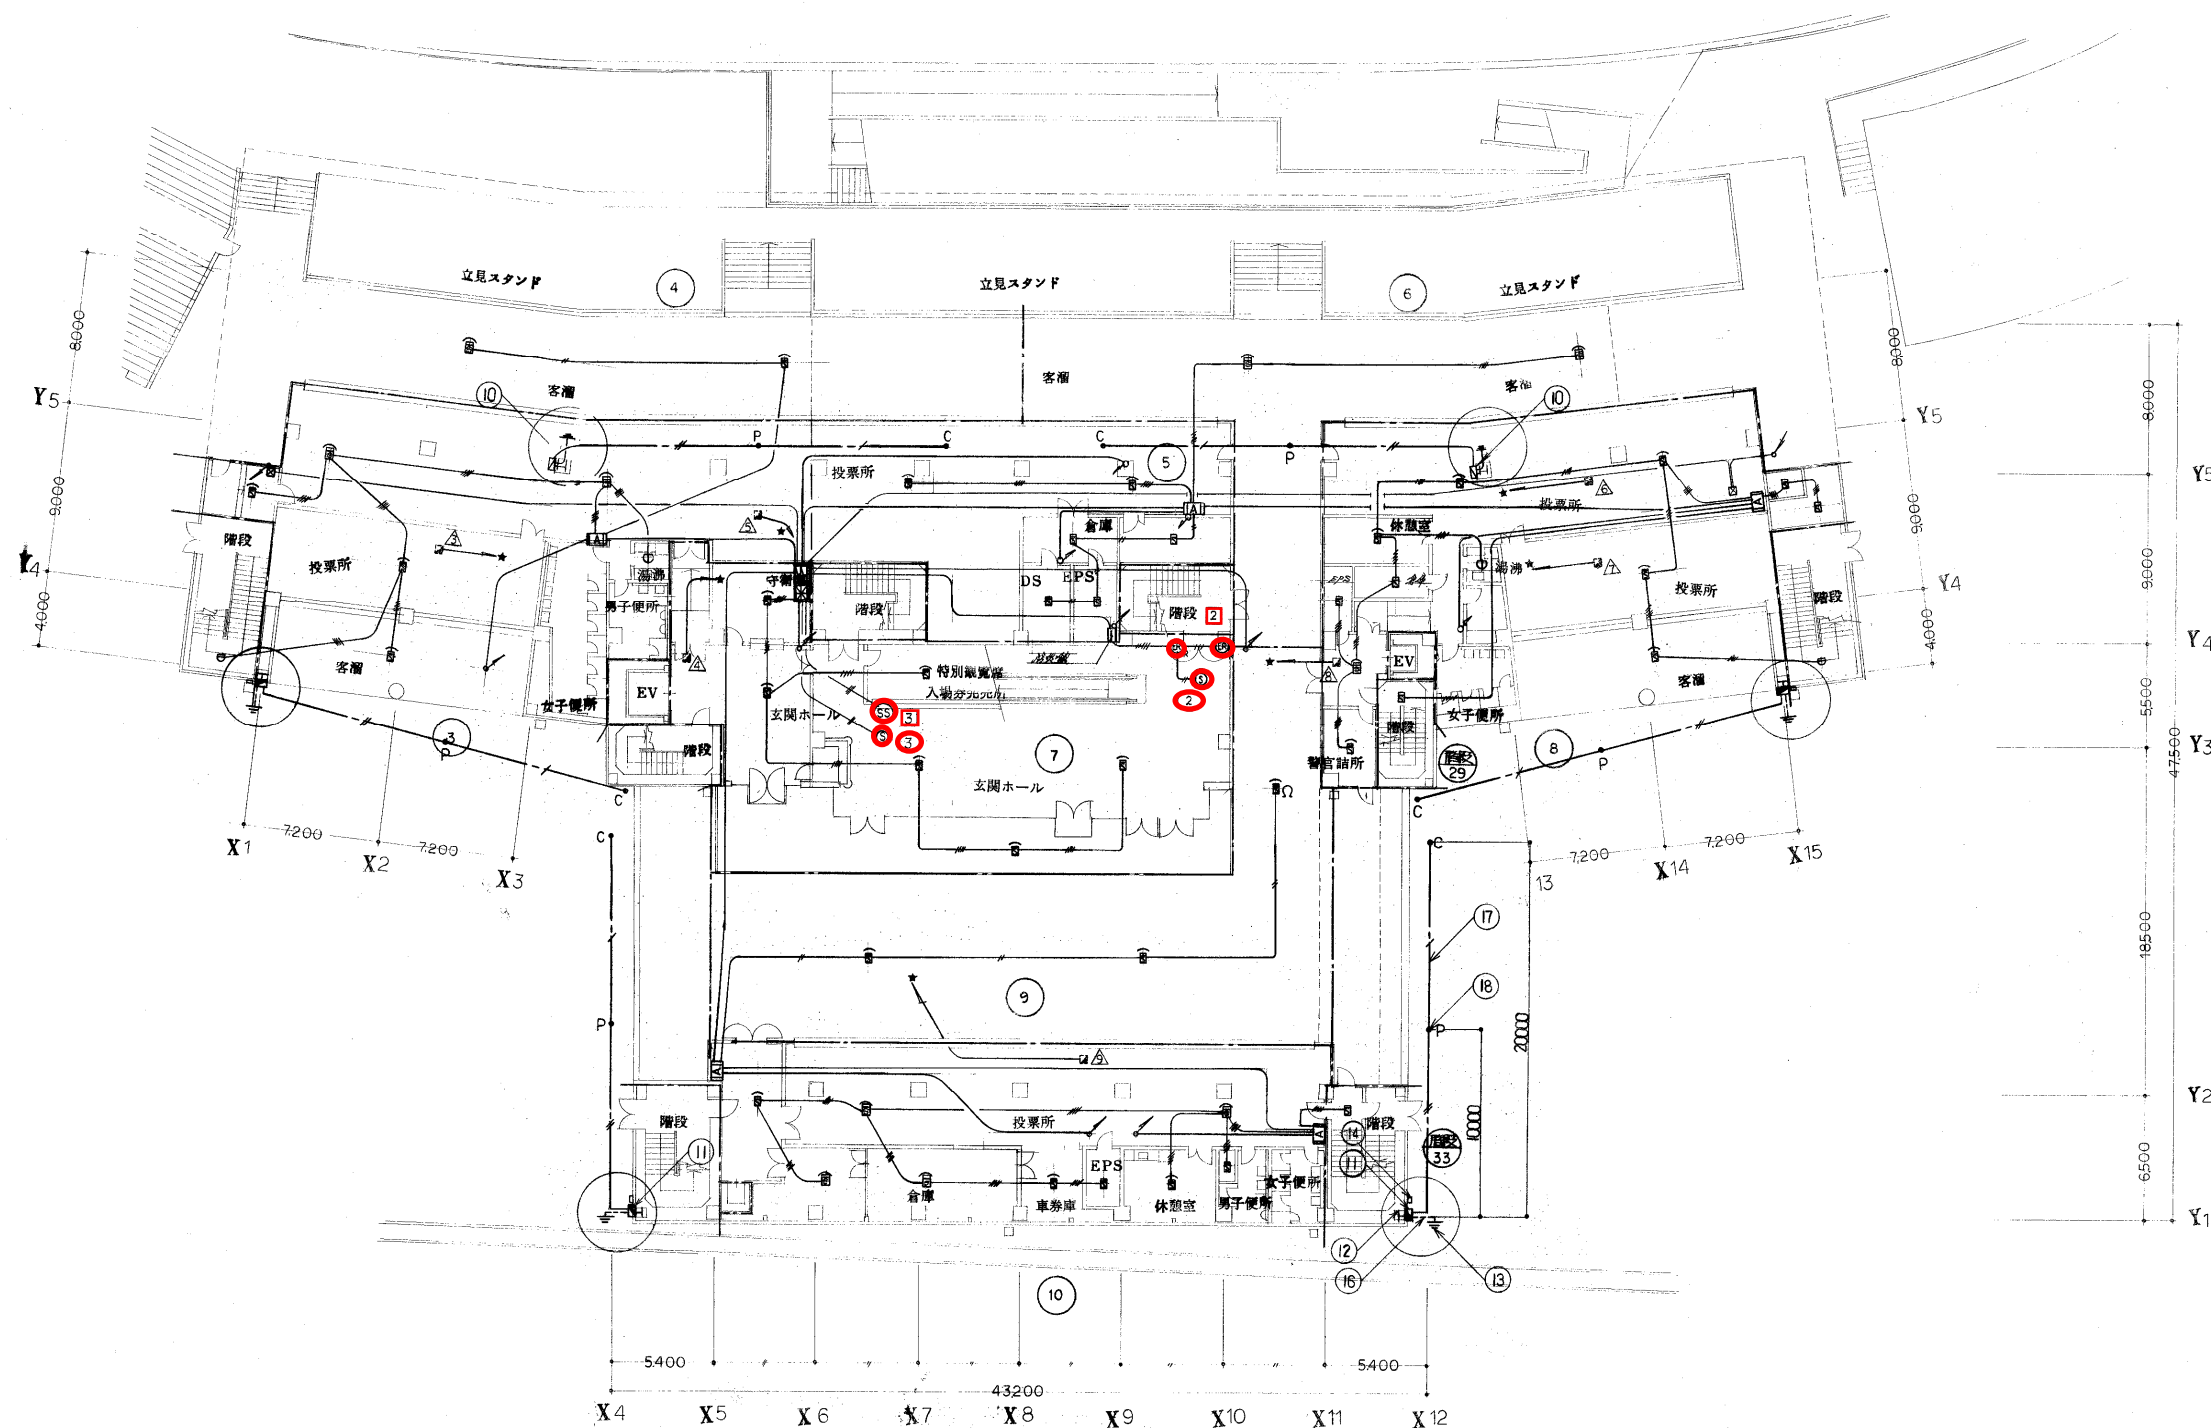


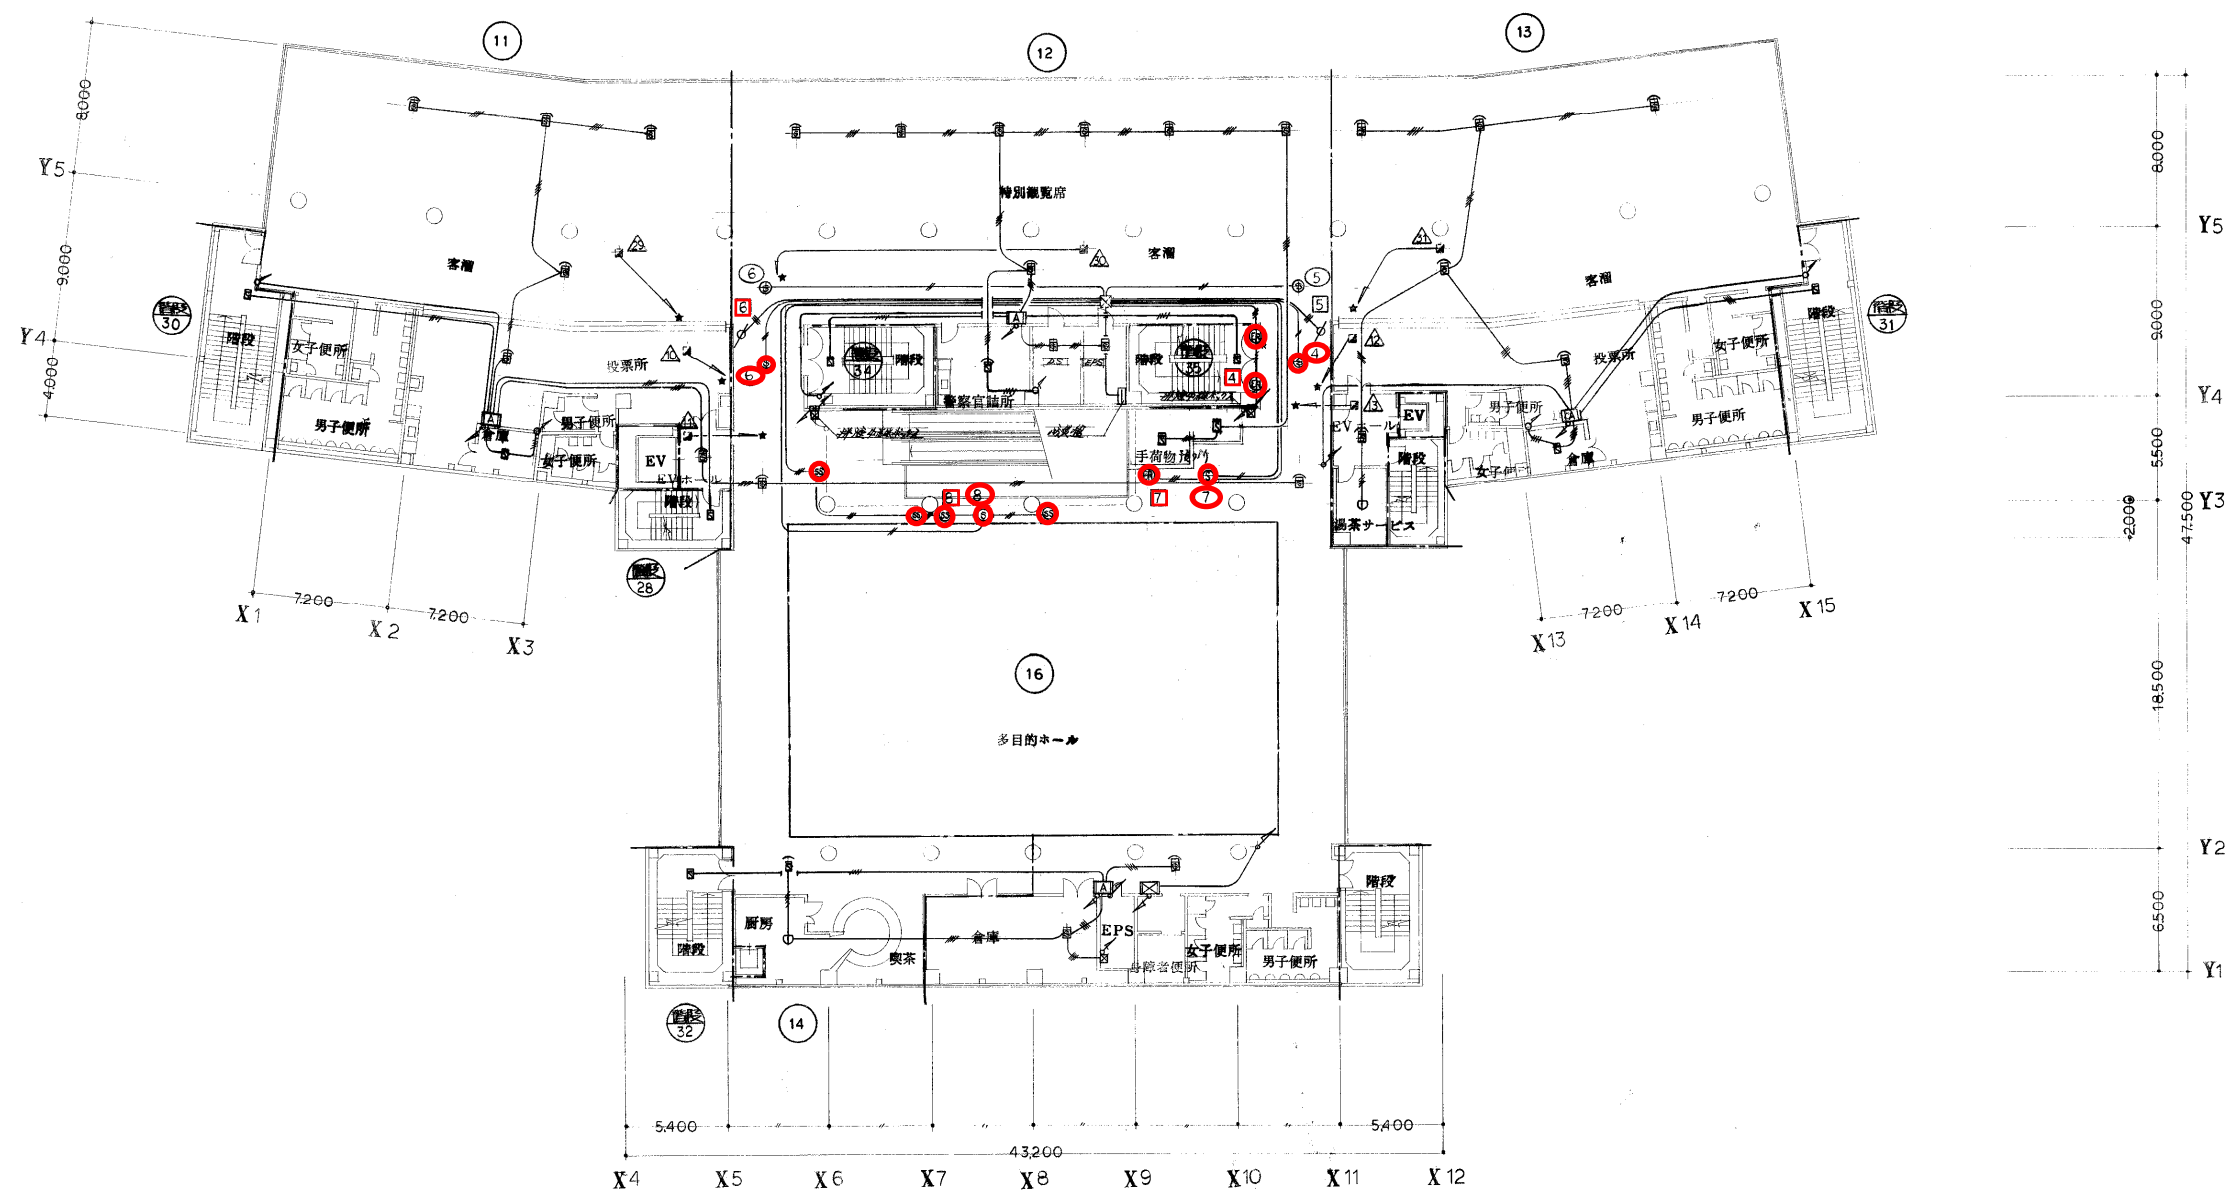


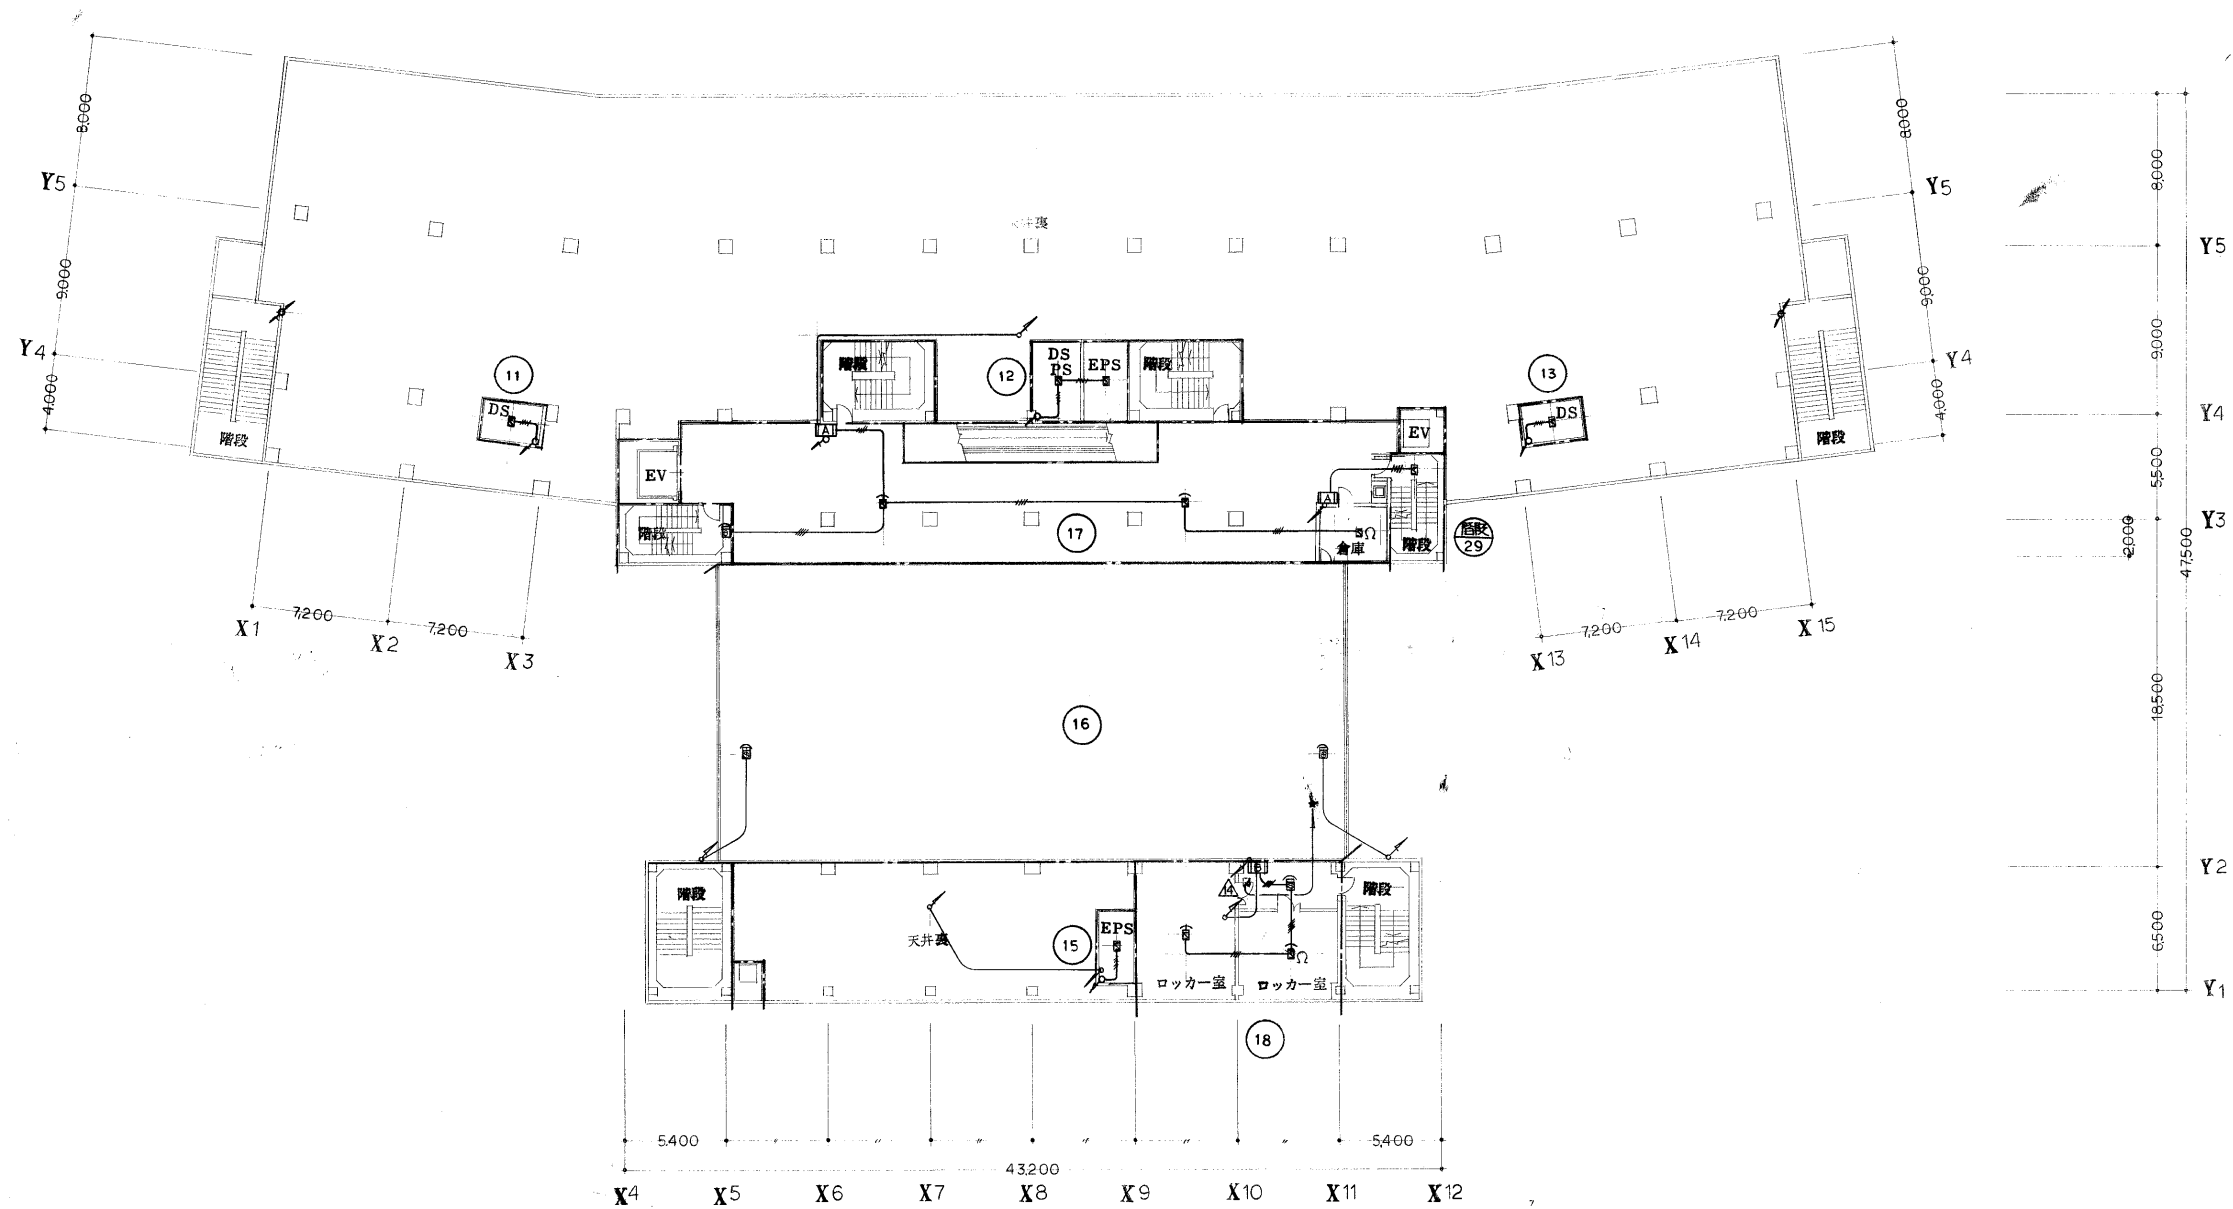

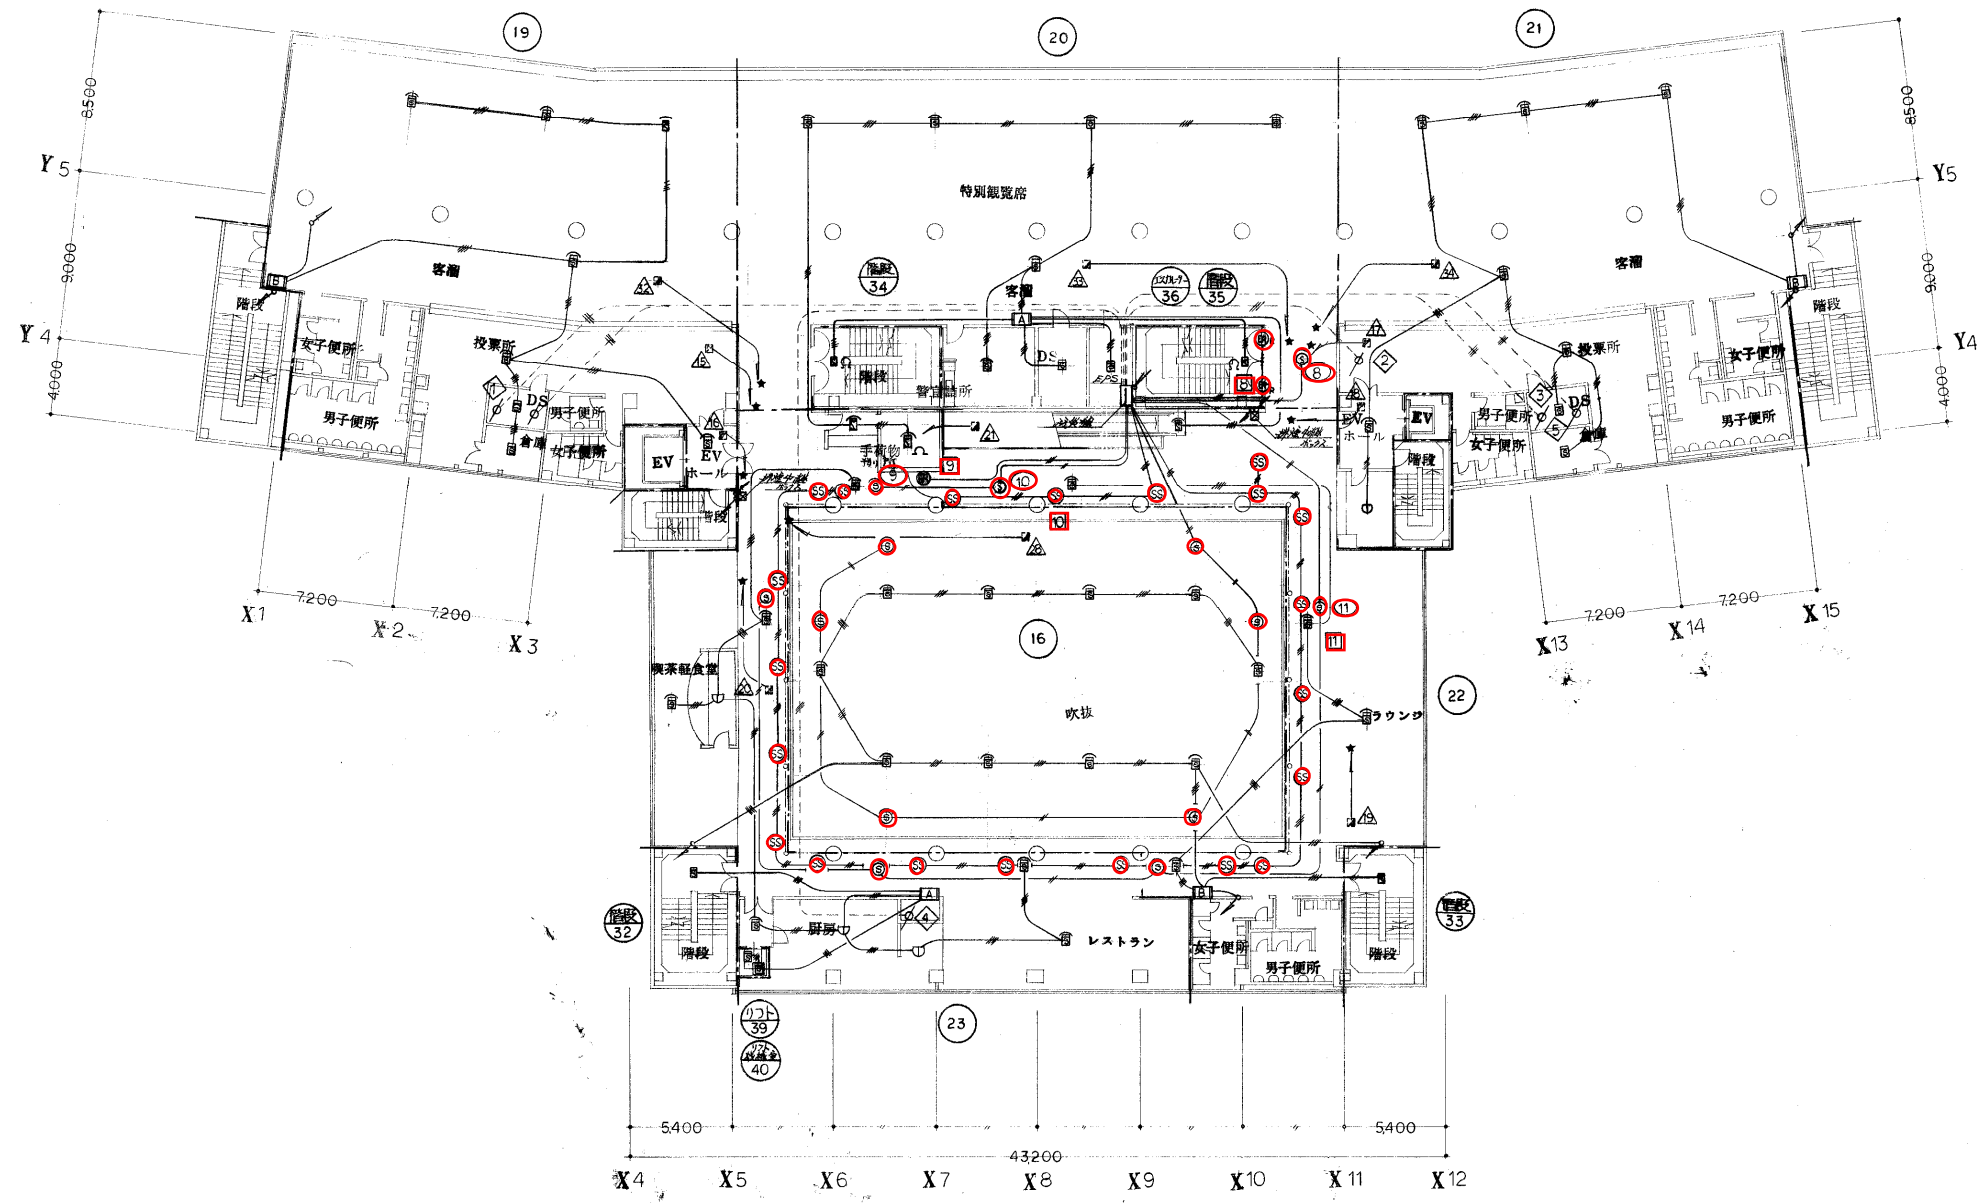



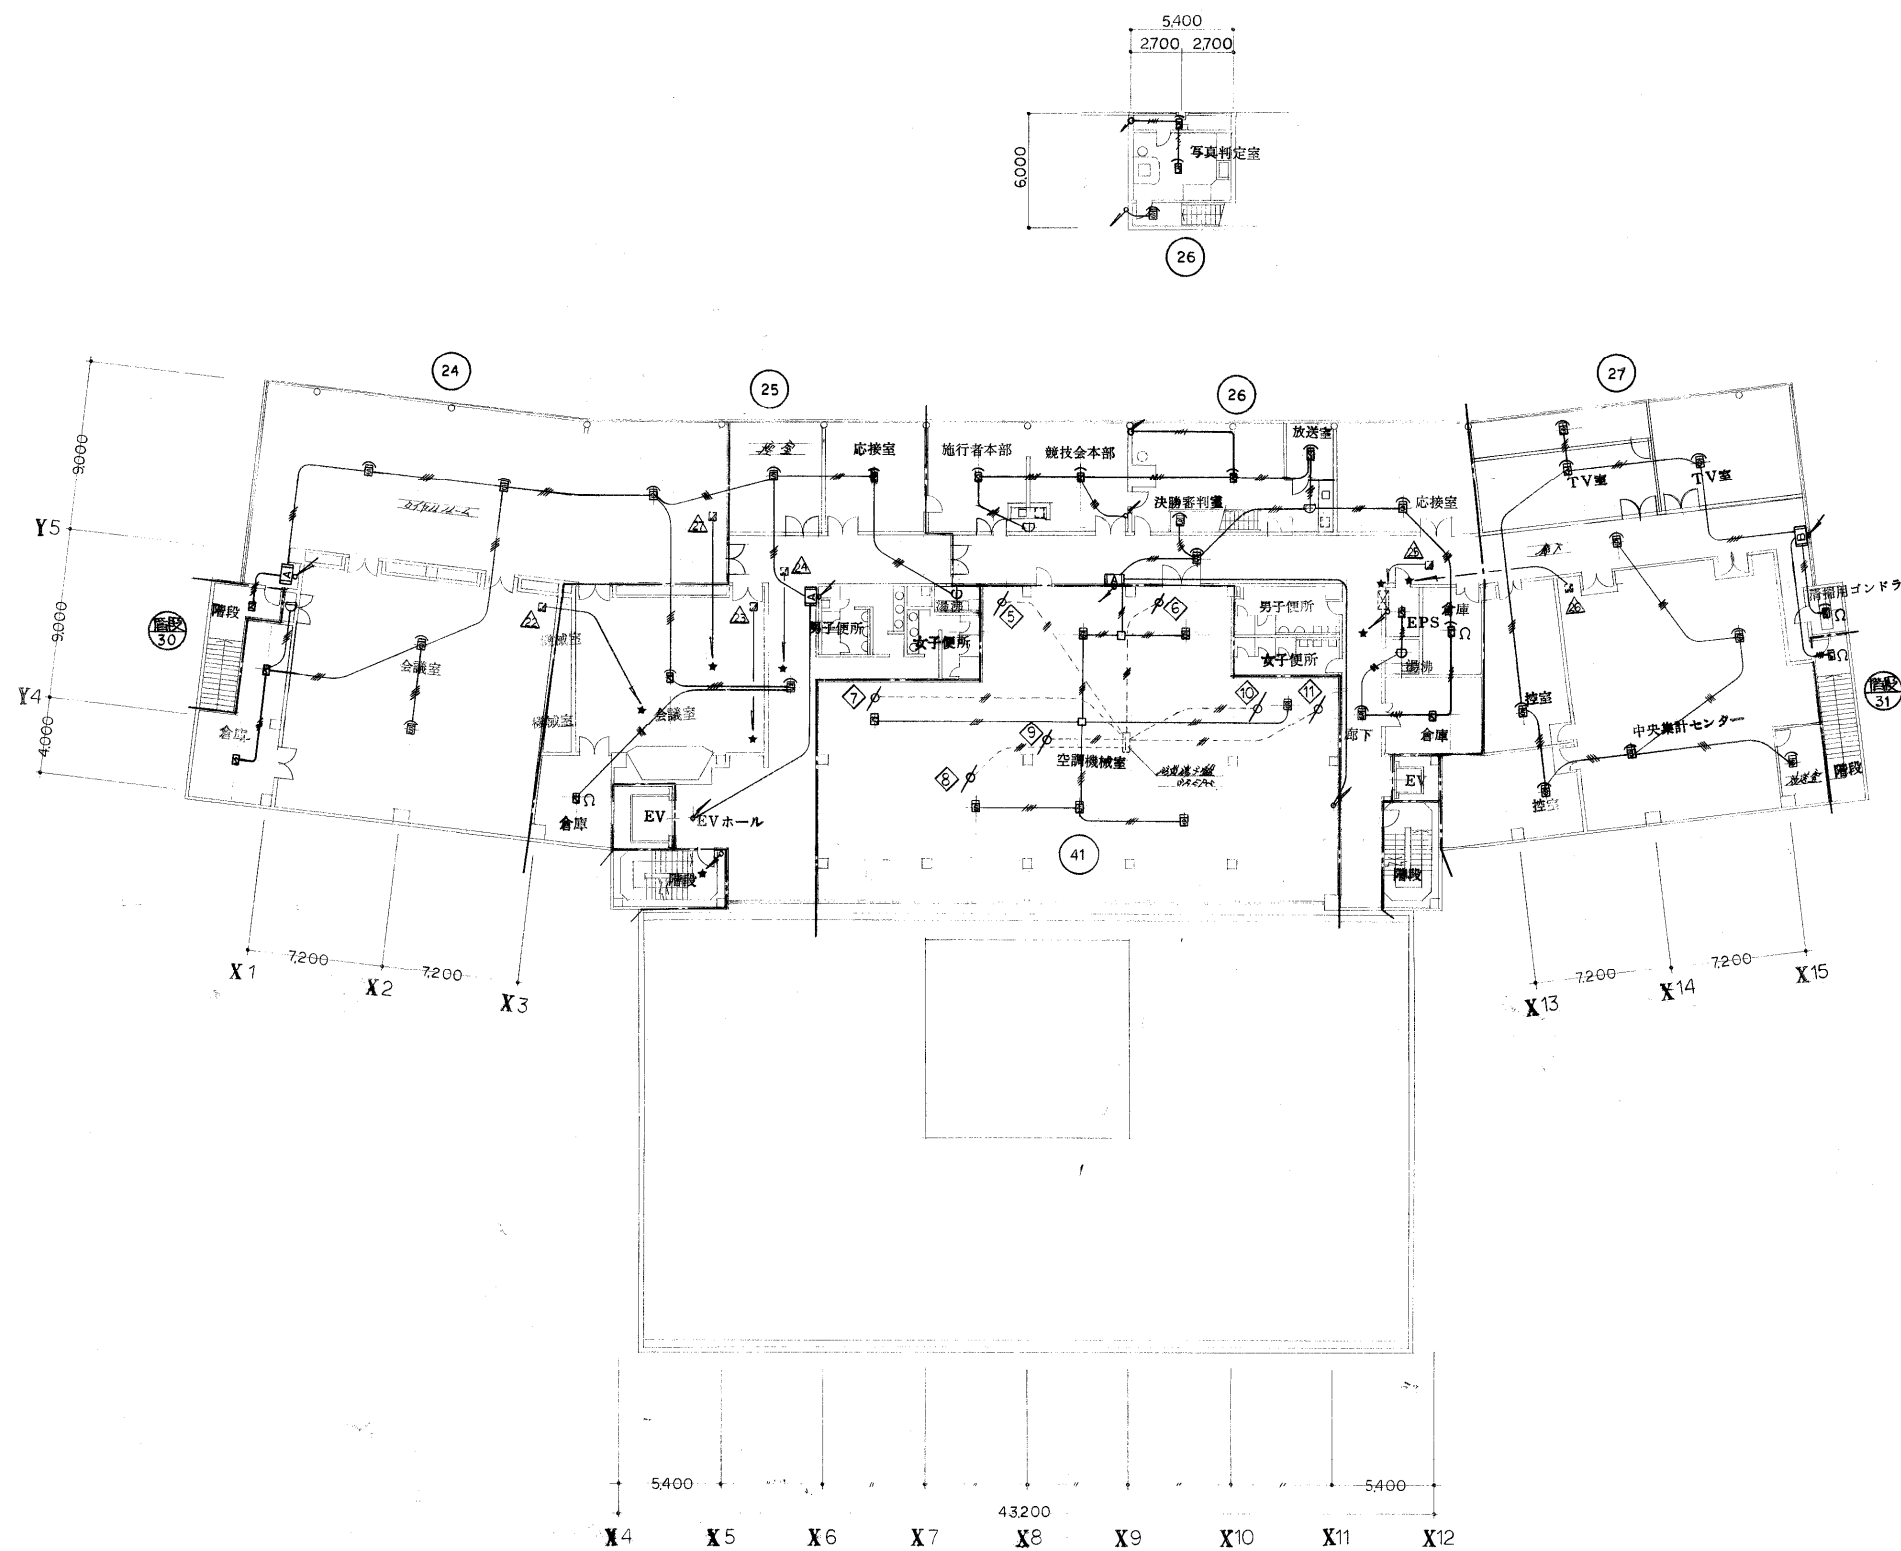

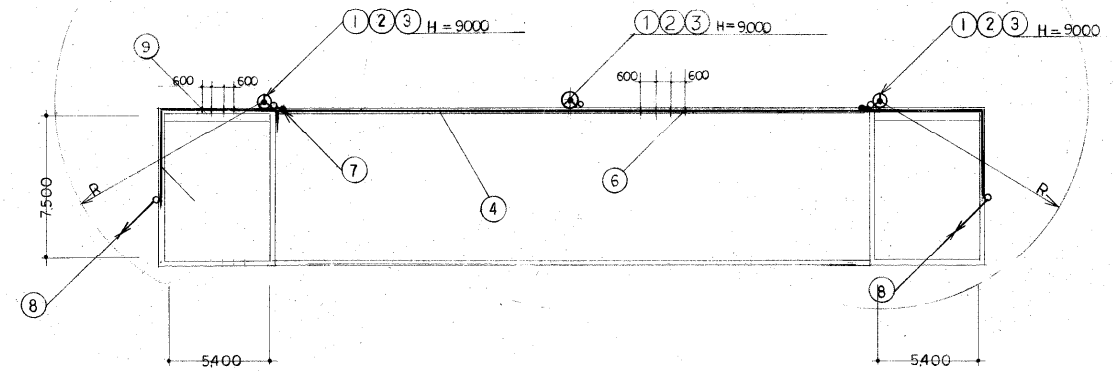

避雷設備凡例

番号	記号	名称
1	⊕	突針避雷器型LR-1 (鋼) クロムメッキ
2	⊕	ダイヒコップリング
3	—	支持管 STKW 76.3φ(42!)~486φ(32!)
4	—	導上導体 2.0×19
5	+	導上導体取付金物 (鋼製) 丸軸用
6	—	間 状 鉄骨用
7	—	T型分岐端子 (鋼製クロムメッキ製)
8	—	避雷線兼、量出配線 2.0×19
9	—	導線取付金物 (鋼製) 量出用
12	—	鉄骨用導線引出金物
19	○	水切端子

